



③—①轴立面图:100

注:1、立面每面均采用75×75光面砖,颜色由甲方自定。
2、所有外墙装饰材料(包括色样卡式)应由甲方、设计单位共同商量确认后方可使用

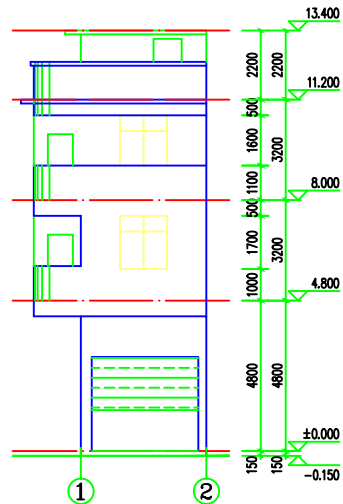


①—②轴立面图:100

注:1、立面每面均采用75×75光面砖,颜色由甲方自定。
2、所有外墙装饰材料(包括色样卡式)应由甲方、设计单位共同商量确认后方可使用

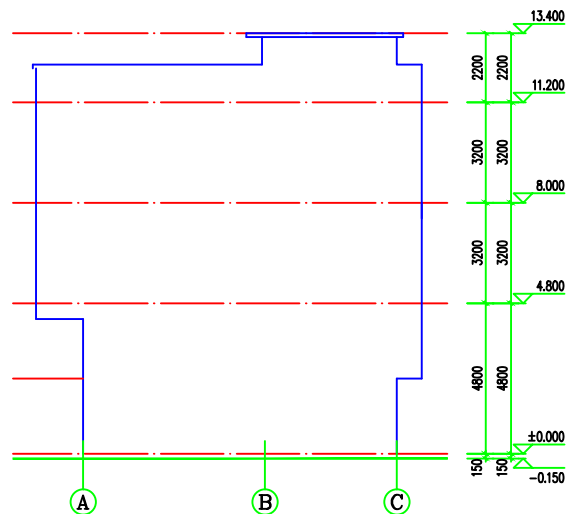

①—③轴立面图:100

注:1、立面每面均采用75×75光面砖,颜色由甲方自定。
2、所有外墙装饰材料(包括色样卡式)应由甲方、设计单位共同商量确认后方可使用

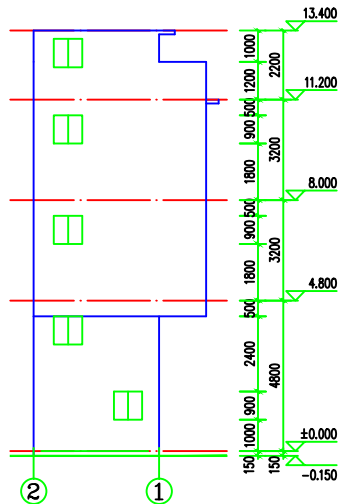

②—①轴立面图:100

注:1、立面每面均采用75×75光面砖,颜色由甲方自定。
2、所有外墙装饰材料(包括色样卡式)应由甲方、设计单位共同商量确认后方可使用

会签栏			
总 图		电 气	
建 筑		给排水	
结 构		暖 通	
设计专用章			
本图未加盖设计专用章无效			
注册执业章			
<div></div> <div>万禹工程设计有限公司</div> <div>建筑行业（建筑工程）甲级 风景园林工程设计专项乙级 市政行业道路工程丙级 市政行业排水工程丙级</div>			
职 责	姓 名	签 署	
项目负责人	梁嘉禄		
专业负责	董正华		
审 定	梁嘉禄		
审 核	梁嘉禄		
校 对	冷进伟		
设 计	董正华		
建设单位	黄利		
项目名称	黄利住宅楼		
子项名称			
图 名	①—②轴立面图 ②—①轴立面图 ①—③轴立面图 ③—①轴立面图		
日 期	2023.05	设计号	WY-20230510-010
设计阶段	竣工图		
版 次	第一版		
专 业	建 筑		
图 号	JS-06		