



首层平面图 1:100
本层面积:40.00m²

- 说明:
- 1、未标注门窗按平面图安装或靠边安装梁宽20。
 - 2、外墙、分户墙及楼梯间墙为200墙,其余均为100墙。
 - 3、墙体均3m长设一构造柱,全部构造柱大样见结施。
 - 4、未配筋大样详见结施图。大样配筋以结施图为准。
 - 5、厕所标高为+0.050。
 - 6、屋面找坡均为建筑找坡。

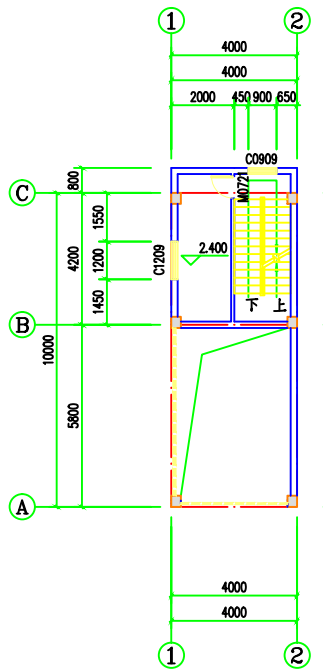

夹层平面图 1:100
本层面积:10.19m²

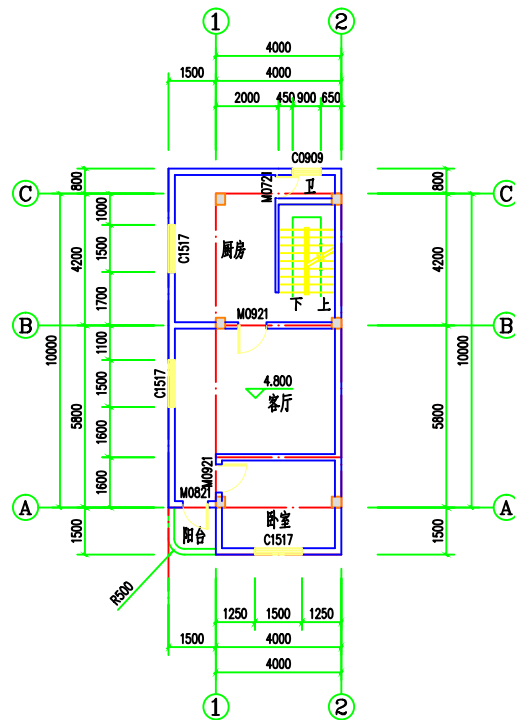

二层平面图 1:100
本层面积:66.50m²

会签栏			
总图		电气	
建筑		给排水	
结构		暖通	
设计专用章			
本图未加盖设计专用章无效			
注册执业章			
			
万禹工程设计有限公司			
建筑行业(建筑工程)甲级 风景园林工程设计专项乙级 市政行业道路工程丙级 市政行业排水工程丙级			
职 责	姓 名	签 署	
项目负责人	梁嘉楼	梁嘉楼	
专业负责人	董正华	董正华	
审 定	梁嘉楼	梁嘉楼	
审 核	梁嘉楼	梁嘉楼	
校 对	冷进伟	冷进伟	
设 计	董正华	董正华	
建设单位	黄利		
项目名称	黄利住宅楼		
子项名称			
图 名	二层平面图 夹层平面图 首层平面图		
日 期	2023.05	设计号	WY-20230510-010
设计阶段	竣工图		
版 次	第一版		
专 业	建 筑		
图 号	JS-03		