



三层平面图:100  
本层面积:33.50㎡

说明:  
1、未标注门窗按平面图居中安装或靠边安装装宽20。  
2、外墙、分户墙及楼梯间墙为200墙,其余均为100墙。  
3、墙体均3m长设一构造柱,全部构造柱大样见结施。  
4、未配筋大样详见结施图。大样配筋以结施图为准。  
5、厕所标高为H-0.050。  
6、屋面找坡均为建筑找坡。

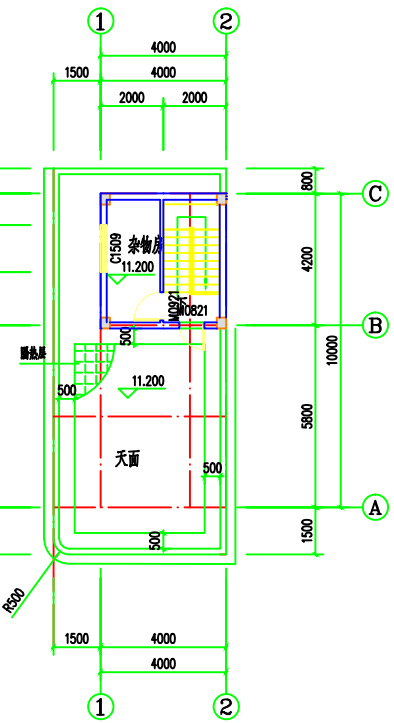

四层平面图:100  
本层面积:17.20㎡

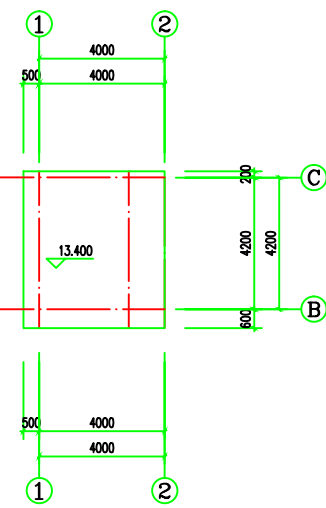

屋面层平面图100

### 门窗表

类型	设计编号	洞口尺寸(mm)	图集名称	页次	选用型号	备注
普通门		5350X3000				
		3400X3000				
	M0721	700X2100				
	M0821	800X2100				
	M0921	900X2100				
	M1221	1200X2100				
	M3430	3400X3000				
普通窗	C0909	900X900				
	C1209	1200X900				
	C1509	1500X900				
	C1517	1500X1700				

会签栏

总图		电气	
建筑		给排水	
结构		暖通	

设计专用章

本图未加盖设计专用章无效  
注册执业章

万禹工程设计有限公司

建筑行业(建筑工程)甲级  
风景园林工程设计专项乙级  
市政行业道路工程丙级  
市政行业排水工程丙级

职 责	姓 名	签 署
项目负责人	梁嘉耀	
专业负责人	龚正华	
审 定	梁嘉耀	
审 核	梁嘉耀	
校 对	冷进伟	
设 计	龚正华	

建设单位: 黄利

项目名称: 黄利住宅楼

子项名称:

图 名: 屋面层平面图 门窗表  
三层平面图 四层平面图

日 期: 2023.05 设计号: H-20230101-010

设计阶段: 竣工图

版 次: 第一版

专 业: 建筑

图 号: JS-04