


①-②轴立面图 1:100

说明：立面主墙贴米黄色外墙砖  
凸出的线条贴白色外墙砖

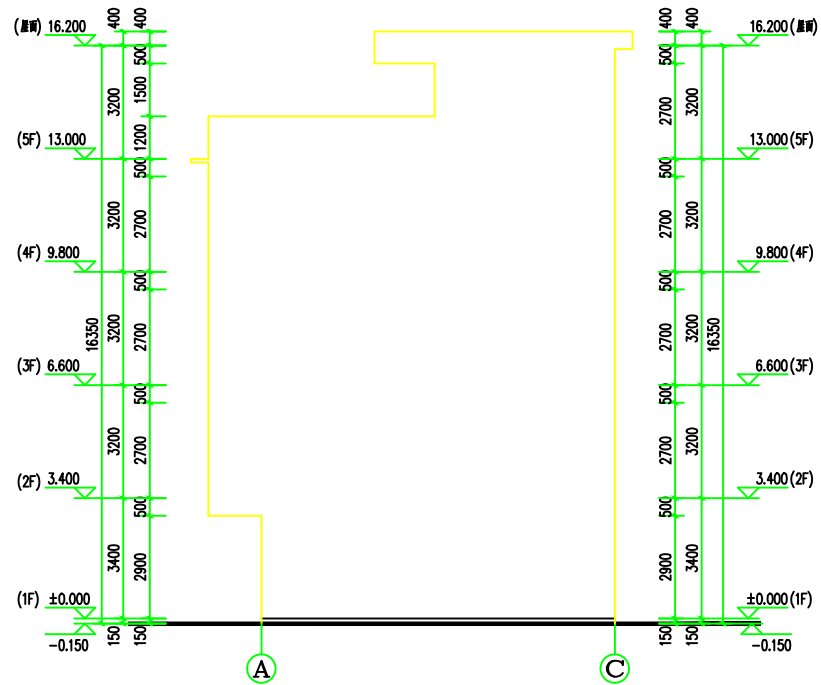

③-④轴立面图 1:100

|  |                    |   |                |
|--|--------------------|---|----------------|
| 会签栏  |                    |   |                |
| 总 图  |                    | 电 气   |                |
| 建 筑  |                    | 给排水   |                |
| 结 构  |                    | 暖 通   |                |
| 设计专用章  |                    |   |                |
|  |                    |   |                |
|  |                    |   |                |
| 本图未加盖设计专用章无效   |                    |   |                |
| 注册执业章  |                    |   |                |
| <div><br/>万禹工程设计有限公司<br/>建筑行业（建筑工程）甲级<br/>风景园林工程设计专项乙级<br/>市政行业给水、排水、道路、桥梁工程乙级<br/>城乡规划编制乙级</div> |                    |   |                |
|  |                    |   |                |
|  |                    |   |                |
|  |                    |   |                |
|  |                    |   |                |
| 职 责  | 姓 名                | 签 署   |                |
| 项目负责人  | 梁嘉樱                |  |                |
| 专业负责   | 龚正华                |  |                |
| 审 定  | 梁嘉樱                |  |                |
| 审 核  | 梁嘉樱                |  |                |
| 校 对  | 冷进伟                |  |                |
| 设 计  | 龚正华                |  |                |
| 建设单位   | 林宏军                |   |                |
| 项目名称   | 林宏军住宅楼             |   |                |
| 子项名称   |                    |   |                |
| 图 名  | ①-②轴立面图<br>③-④轴立面图 |   |                |
| 日 期  | 2024.05            | 设计号   | WJ2024-QT002-1 |
| 设计阶段   | 竣工图                |   |                |
| 版 次  | 第一版                |   |                |
| 专 业  | 建 筑                |   |                |
| 图 号  | JS-06              |   |                |