


②-①轴立面图 1:100

说明：立面主墙贴米黄色外墙砖  
凸出的线条贴白色外墙砖

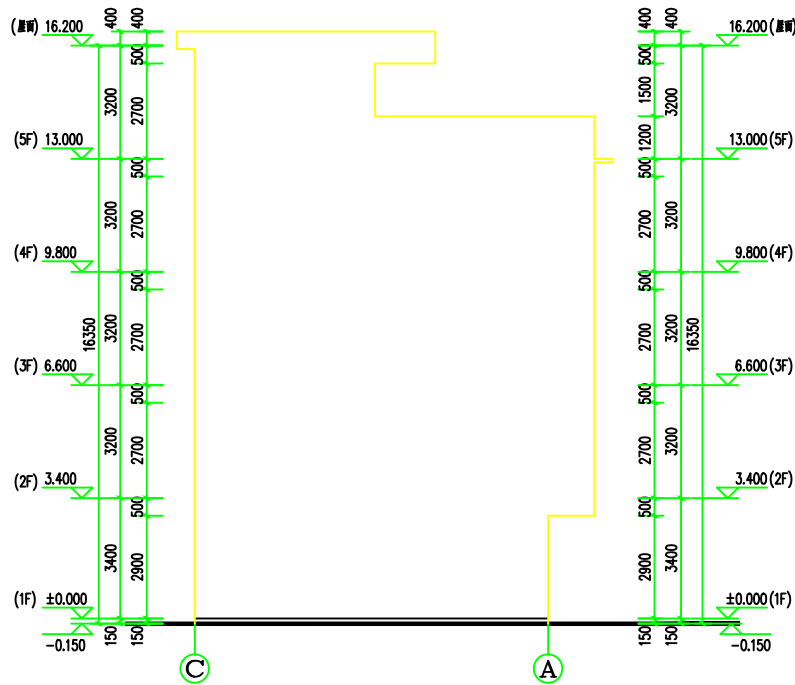

③-①轴立面图 1:100

会签栏						
总 图		电 气				
建 筑		给排水				
结 构		暖 通				
设计专用章						
本图未加盖设计专用章无效						
注册执业章						
<div> 万禹工程设计有限公司 建筑行业（建筑工程）甲级 风景园林工程设计专项乙级 市政行业给水、排水、道路、桥梁工程乙级 城乡规划编制乙级</div>						
				职 责	姓 名	签 署
				项目负责	梁嘉樱	
				专业负责	龚正华	
				审 定	梁嘉樱	
				审 核	梁嘉樱	
				校 对	冷进伟	
				设 计	龚正华	
				建设单位	林宏军	
				项目名称	林宏军住宅楼	
子项名称						
图 名	⊙-①轴立面图 ⊙-②轴立面图					
日 期	2024.05	设计号	WJ2024-QT002-1			
设计阶段	竣工图					
版 次	第一版					
专 业	建 筑					
图 号	JS-07					