


首层平面图 1:100

本层建筑面积: 60.00m<sup>2</sup>  
总建筑面积: 297.60m<sup>2</sup>  
本层计容面积: 60.00m<sup>2</sup>  
总计容面积: 297.60m<sup>2</sup>

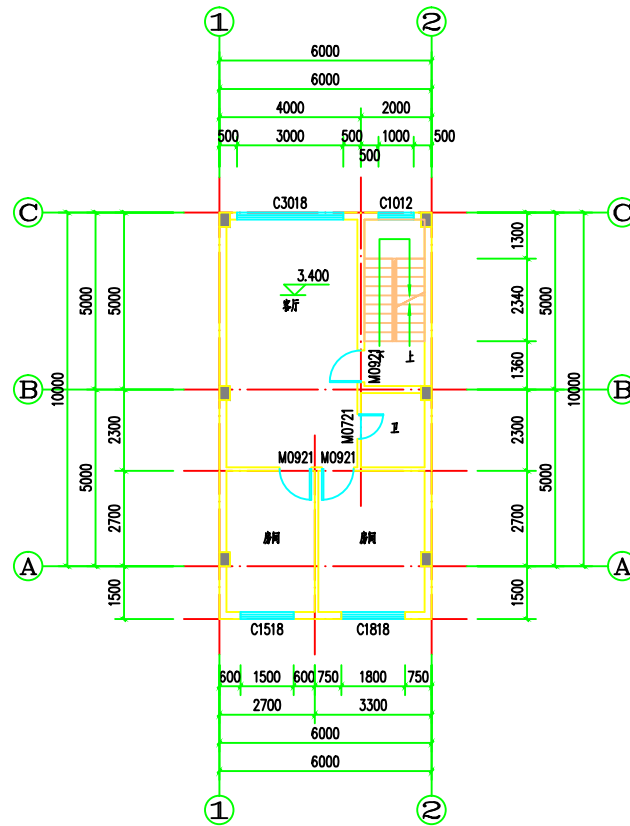

二层平面图 1:100

本层建筑面积: 69.00m<sup>2</sup>  
本层计容面积: 69.00m<sup>2</sup>

- 说明:
1. 未注明门垛距墙柱边100或者靠墙柱边或居中;未注明的窗均居中;
  2. 楼梯平台完成地面标高比相应室内完成地面标高低30mm;
  3. 厨房、卫生间、阳台完成地面标高比相应室内完成地面标高低30mm,并不少于1%的排水坡度坡向地漏;
  4. 卫生间均设沉池400(详见结施);楼板四周除门洞外,均应做不小于200mm高的C20混凝土翻边,门洞口处断开;
  5. 图中所有排水仅做示意,具体详见水施工图;设备预留孔位置详见相应的设备施工图;
  6. 本图柱子截面,定位仅供参考,具体尺寸详结施图;构造柱布置详结施说明;
  7. 单片墙体长度大于5m,超过两倍的层高,墙端部设有钢筋拉墙、柱时,在墙体中部或端部设置构造柱;
  8. 凡平面中尺寸标注未尽详细处必须参照相应部分详图索引进行施工;

会签栏					
总 图		电 气			
建 筑		给排水			
结 构		暖 通			
设计专用章					
本图未加盖设计专用章无效					
注册执业章					
<div> 万禹工程设计有限公司 建筑行业（建筑工程）甲级 风景园林工程设计专项乙级 市政行业给水、排水、道路、桥梁工程乙级 城乡规划编制乙级</div>					
职 责	姓 名	签 署			
项目负责	梁嘉楼				
专业负责	龚正华				
审 定	梁嘉楼				
审 核	梁嘉楼				
校 对	冷进伟				
设 计	龚正华				
建设单位	林宏军				
项目名称	林宏军住宅楼				
子项名称					
图 名	首层平面图 二层平面图				
日 期	2024.05	设计号	WJ2024-QT002-1		
设计阶段	竣工图				
版 次	第一版				
专 业	建 筑				
图 号	JS-03				