



屋面层平面图 1:100
本层建筑面积: 52.51m²
本层计容面积: 52.51m²

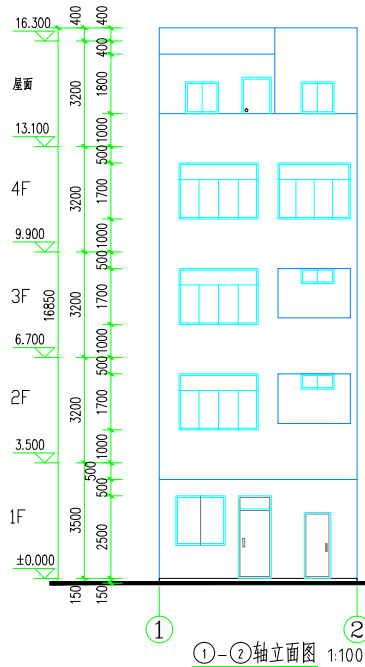

①-②轴立面图 1:100

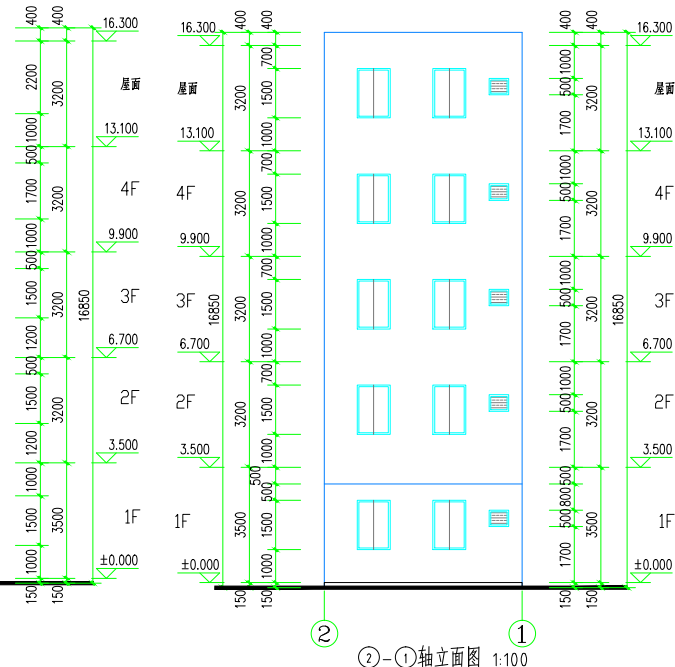

②-①轴立面图 1:100

 <div>广东智铭设计有限公司 Guangdong Zhiming Design Co., Ltd.</div>	建设单位 张观金	设计号 YD-
	工程名称 张观金住宅楼	设计阶段 竣工图
子项名称	专业 建筑	图号 JS-04
审定 陈玉林	项目负责人 聂红	比例 1:100
审核 聂红	校核 赖洪升	日期 2024.08
专业负责人 聂红	设计 黄衡记	版本 1

屋面层平面图 ①-②轴立面图
②-①轴立面图