



首层平面图 1:100
基地面积: 60.00m²
本层建筑面积: 60.00m²
本层计容面积: 60.00m²
总建筑面积: 343.21m²
总计容面积: 343.21m²

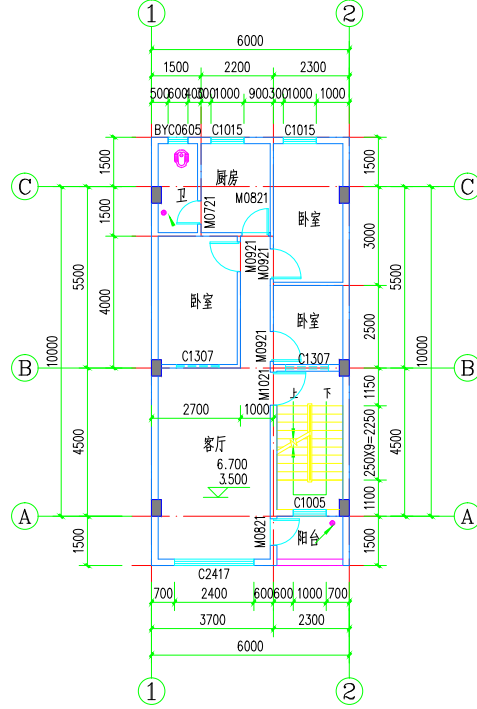


二-三层平面图 1:100
本层建筑面积: 76.35m²
两层建筑面积: 76.35m²×2=152.70m²
本层计容面积: 76.35m²
两层计容面积: 76.35m²×2=152.70m²

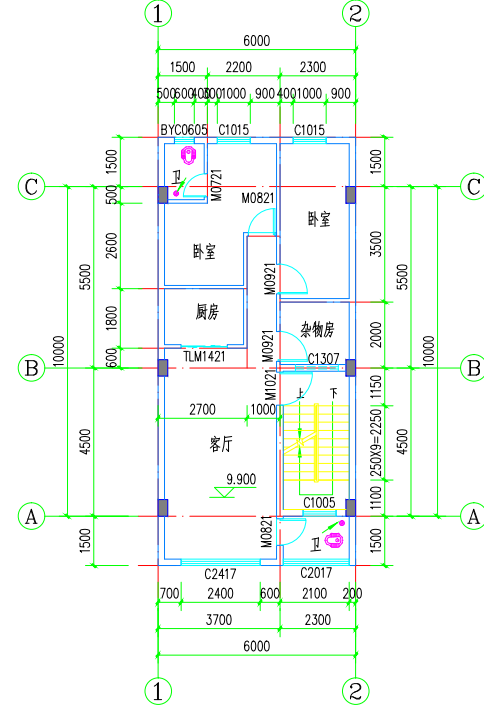

四层平面图 1:100
本层建筑面积: 78m²
本层计容面积: 78m²

说明:

- 所有阳台标高均低于楼地面标高30mm,并向地漏方向找1%坡。厨房、卫生间楼地面均低于相邻楼面完成面20mm, (卫生间结构面下沉300mm)并向地漏方向找1%坡。
- 室内的门架宽均为100mm或贴柱贴墙,如有不同,见图纸标注。
- 凡露台高度低于900mm,均需做防护栏杆。
- 所有柱子截面尺寸详结施。
- 外墙、分户墙、及楼梯间分隔墙厚度均为200mm,内墙厚度为100mm。
- 户内厨房、卫生间内的设备及架台本图仅为示意,只预留出电线和上下水位置,由二次装修时定位及安装。卫生间与厨房器具定位均为二次装修定,卫生间排气扇安装预留孔350×400,现在每层楼的梁底。
- 本工程按分体空调设计,图中“”为空调室外机预留位置,施工时必须按空调位附近留洞Φ80, D1洞孔均平梁底。

 广东智铭设计有限公司 Guangdong Zhiming Design Co., Ltd.		建设单位	张观金		设计号	YD-
		工程名称	张观金住宅楼		设计阶段	竣工图
审定	陈玉林	项目负责人	聂红	设计	专业	建筑
审核	聂红	校核	赖洪升	图号	JS-03	
专业负责人	聂红	设计	黄衡记	比例	1:100	版本 1
首层平面图 二-三层平面图 四层平面图				日期	2024.08	