

首层平面图 1:100


首层占地面积: 62.05m²

首层建筑面积: 62.05m²

总建筑面积: 281.21m²


平面图说明:

- 室内的门垛宽均为100mm或贴柱贴墙, 如有不同, 见图纸标注。
- 所有窗台高度低于900mm时, 内侧均设防护栏杆净高≥900mm。
- 所有柱子截面尺寸详结施。
- 外墙, 分户墙, 及楼梯间分隔墙厚度均为200mm, 内墙厚度为100mm。
- 户内厨房、卫生间内的设备及案台本图仅为示意, 只预留出电线和上下水位置, 由二次装修时定位及安装。卫生间与厨房器具定位均为二次装修包管。
- 室内所有外露管道应在灌水试验后, 二次装修包管。
- 女儿墙泛水详参: 11ZJ201 (2/24)

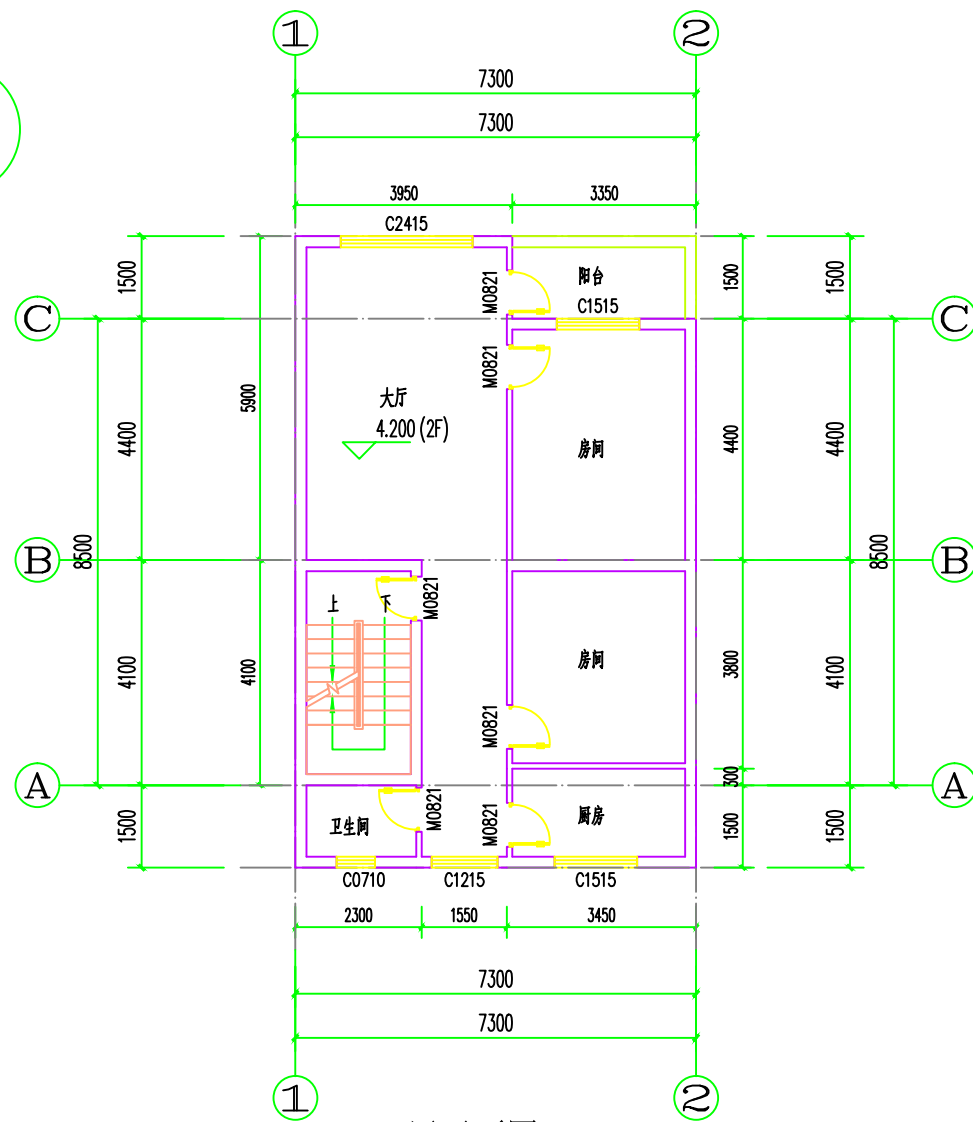

二层平面图 1:100

建筑面积: 81.44m²

 广东智铭设计有限公司 Guangdong Zhiming Design Co., Ltd.	建设单位		何翠英		设计号		
	工程名称		何翠英住宅楼		设计阶段	竣工图	
	子项名称				专业	建施	
审定	杜少平	项目	负责人	聂红	图名:	首层平面图 二层平面图	
审核	聂红	校核	张彦志	设计	余世霖	图号	JS-03
专业负责人	聂红	设计	余世霖	日期	2024.08	比例	1:100 版本 1