


三层平面图 1:100

建筑面积: 81.44m²

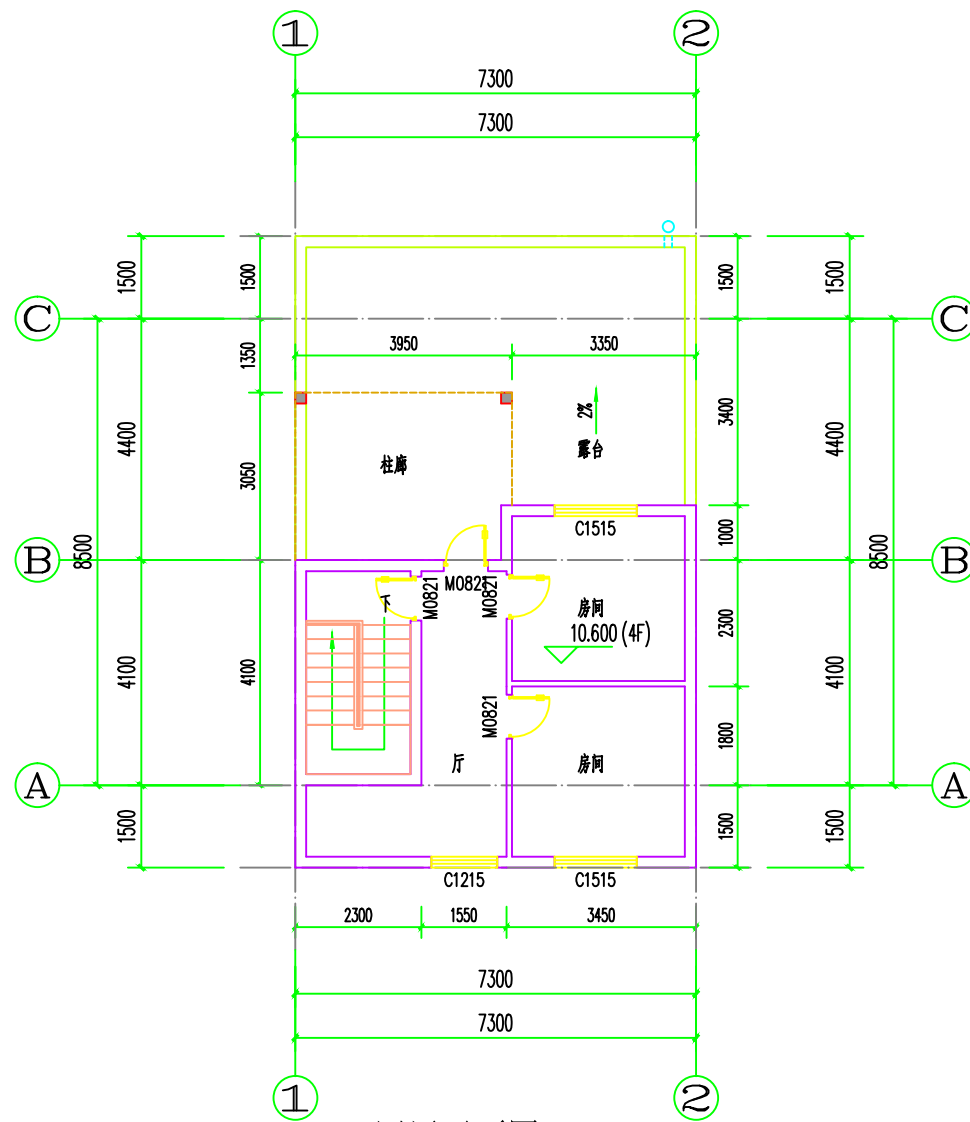


四层平面图 1:100

建筑面积: 56.28m²

平面图说明:

- 室内的门垛宽均为100mm或贴柱贴墙, 如有不同, 见图纸标注。
- 所有窗台高度低于900mm时, 内侧均设防护栏杆净高≥900mm。
- 所有柱子截面尺寸详结施。
- 外墙, 分户墙, 及楼梯间分隔墙厚度均为200mm, 内墙厚度为100mm。
- 户内厨房、卫生间内的设备及案台本图仅为示意, 只预留出电线和上下水位置, 由二次装修时定位及安装。卫生间与厨房器具定位均为二次装修修定。
- 室内所有外露管道应在灌水试验后, 二次装修包管。
- 女儿墙泛水详参: 11ZJ201 (2/24)

 广东智铭设计有限公司 Guangdong Zhiming Design Co., Ltd.				建设单位	何翠英	设计号	
				工程名称	何翠英住宅楼	设计阶段	竣工图
				专业名称		专业	建施
审定	杜少平	项目	负责人	聂红	图名: 三层平面图 四层平面图		
审核	聂红	校核	张彦志				
专业负责人	聂红	设计	余世霖				
					图号	JS-04	
					比例	1:100	版本 1
					日期	2024.08	