



青润工程设计有限公司  
Qingrun Engineering Design Co., Ltd.  
资质证书编号: 乙级 A237044114  
(CLASS B OF ARCHITECTURE : A237044114)

总图示意  
MASTER PLAN

本施工图应经相关部门审批通过后方可施工,  
任何单位和个人不得擅自进行修改。  
本图版权归青润工程设计有限公司所有。

单位资质章  
DRAWING SEAL

注册工程师章  
REGISTERED ENGINEER BUREAU SEAL

建设单位  
CONSTRUCTION UNIT  
陈国健、陈英委

审 定 APPROVED	逄成青	
审 核 REVIEWED	鲁会凯	鲁会凯
项目负责人 PROJ. MANAGER	鲁会凯	鲁会凯
专业负责人 CHIEF. ENG.	鲁会凯	鲁会凯
校 对 CHECKED	覃荷瑛	覃荷瑛
设 计 DESIGNED	赵素英	赵素英
绘 图 DRAWN	赵素英	赵素英


项目名称  
ITEM  
陈国健、陈英委住宅楼

子项名称  
SUBJECT

图 名  
DRAWING TITLE


○-○轴立面图  
1-1剖面图

设计号 PROJ. NO.	QV2024-007	图别 SUBJECT	竣工图
比例 SCALE	1:100	图号 Dwg. No.	JS-05
版本号 VER. NO.	A	日期 DATE	2024.10

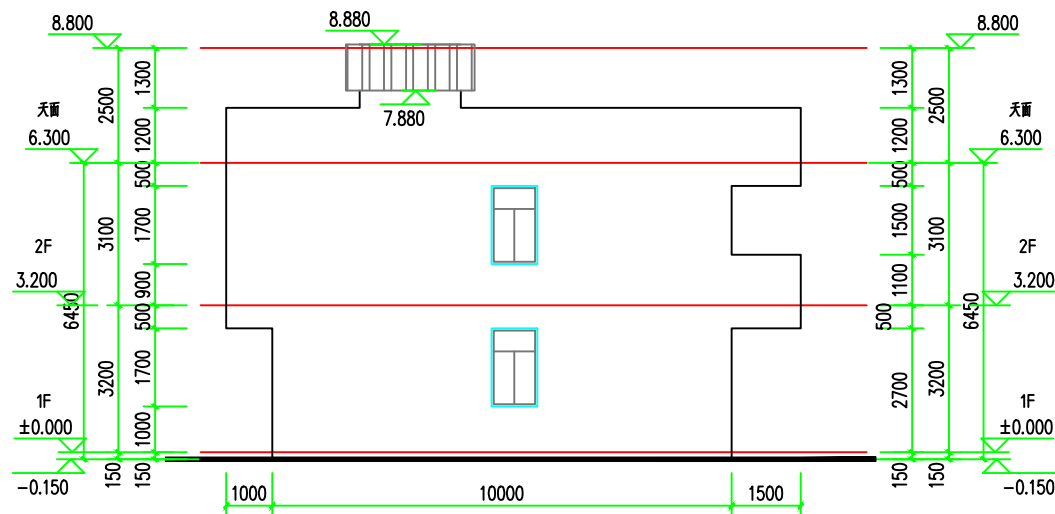

⑤-①轴立面图 1:100

注: 水泥砂浆外墙

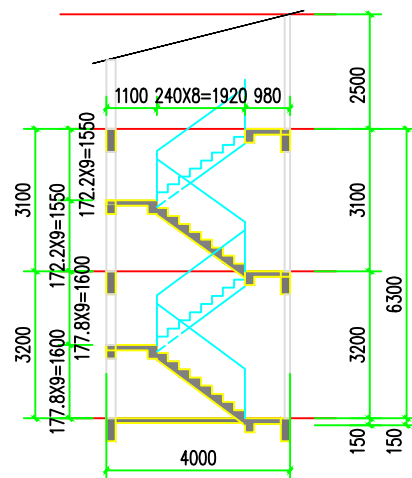

1-1剖面图 1:100

注: 水泥砂浆外墙