



青润工程设计有限公司
Qingrun Engineering Design Co., Ltd.
资质证书编号: 乙级 A237044114
(CLASS B OF ARCHITECTURE : A237044114)

总图示意
MASTER PLAN

本施工图应经相关部门批准通过后方可施工,
任何单位和个人不得擅自进行修改。
本图版权归青润工程设计有限公司所有。

单位资质章
DRAWING SEAL

注册工程师章
REGISTERED ENGINEER WORK PERMIT SEAL

建设单位
CONSTRUCTION UNIT
陈国健、陈英委

审 定	逢成青	
审 核	鲁会凯	
项目负责人	鲁会凯	
专业负责人	鲁会凯	
校 对	覃荷瑛	
设 计	赵素英	
绘 图	赵素英	


项目名称
PROJECT
陈国健、陈英委住宅楼

子项名称
PROJECT

图 名
DRAWING TITLE

首层平面图
二层平面图

设计号	QY2024-007	图别	竣工图
比例	1:100	图号	JS-03
版本号	A	日期	2024.10

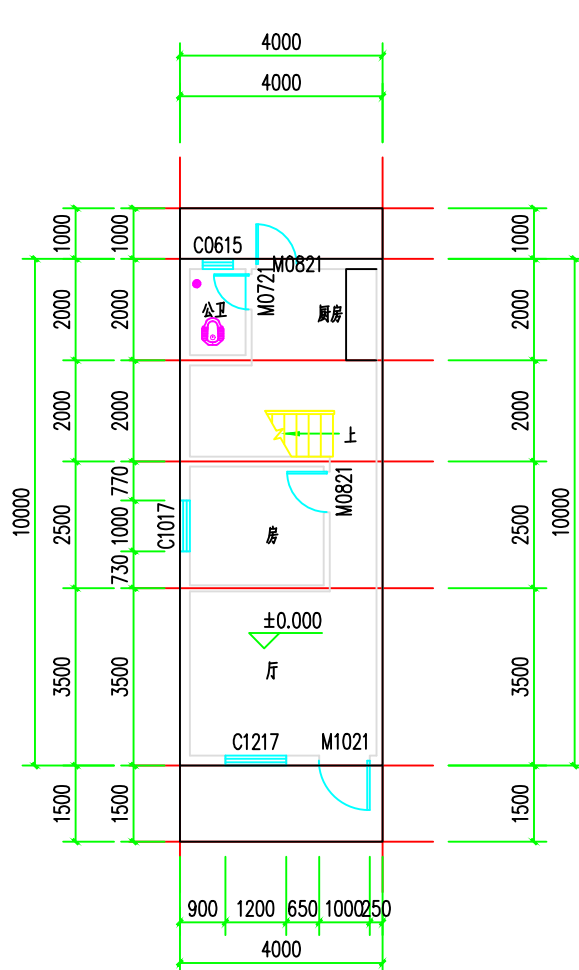


首层平面图 1:100

本层建筑面积: 40.00m²
本栋建筑面积: 93.91m²
本栋计容面积: 87.00m²
不计容面积: 6.91m²

说明:

- 室内的门垛宽均为100mm或贴柱贴墙, 如有不同, 见图纸标注。
- 所有柱子截面尺寸详结施。
- 外墙, 分户墙, 及楼梯间分隔墙厚度均为200mm, 内墙厚度为100mm。
- 户内厨房、卫生间内的设备及案台本图仅为示意, 只预留出电线和上下水位置, 由二次装修时定位及安装。
卫生间与厨房器具定位均为二次装修定, 卫生间排气扇安装预留孔350×400, 顶在每层楼的梁底。
厨房排烟道详见标准图集《住宅复合式垂直集中排烟气系统》GJT007, 第4页BPSA-2型, 外形尺寸250×320, 楼板预留孔洞300×420
- 本工程为协助业主办理相关产权登记需要出具的项目现状图。

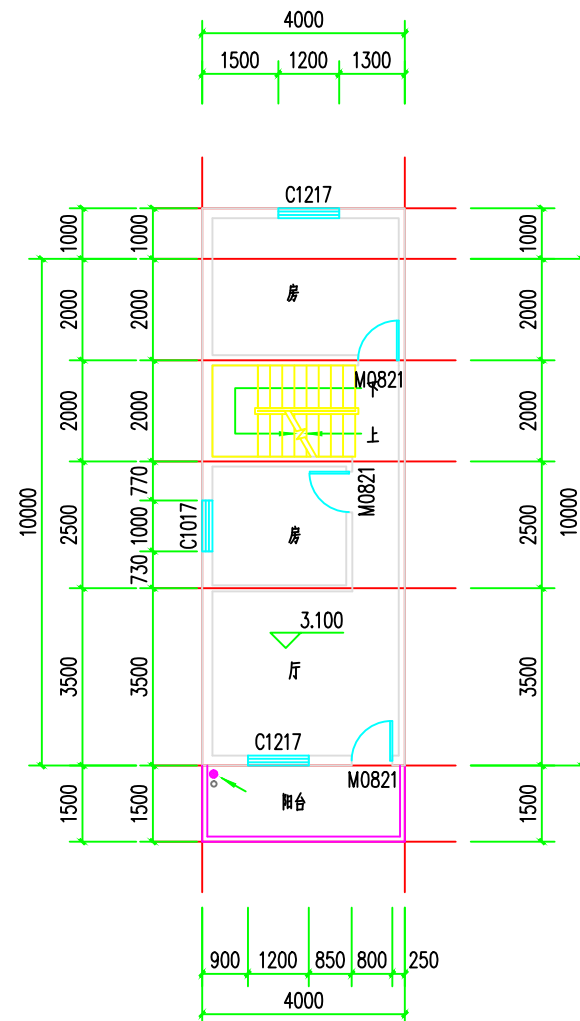

二层平面图 1:100

本层建筑面积: 47.00m²