


天面层平面图 1:100

本层建筑面积: 6.91.00m²

说明:


- 室内的门垛宽均为100mm或贴柱贴墙,如有不同,见图纸标注。
- 所有柱子截面尺寸详结施。
- 外墙,分户墙,及楼梯间分隔墙厚度均为200mm,内墙厚度为100mm。
- 户内厨房、卫生间内的设备及案台本图仅为示意,只预留出电线和上下水位置,由二次装修时定位及安装。
卫生间与厨房器具定位均为二次装修定,卫生间排气扇安装预留孔350x400,顶在每层楼的梁底。
厨房排烟道详见标准图集《住宅复合式垂直集中排烟系统》GJT007,第4页BPSA-2型,外形尺寸250X320,楼板预留孔300X420

5本工程为协助业主办理相关产权登记需要出具的项目现状图。

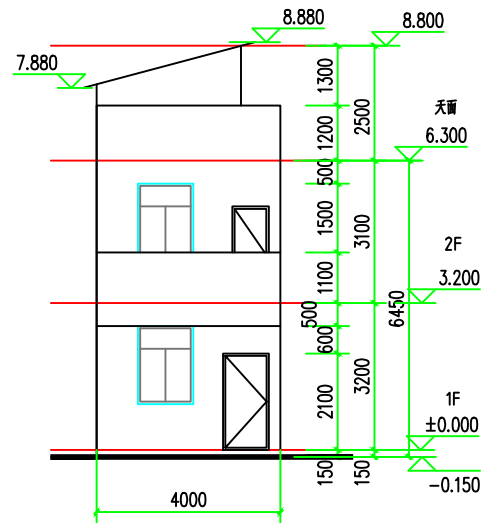

①-②轴立面图 1:100

注:水泥砂浆外墙

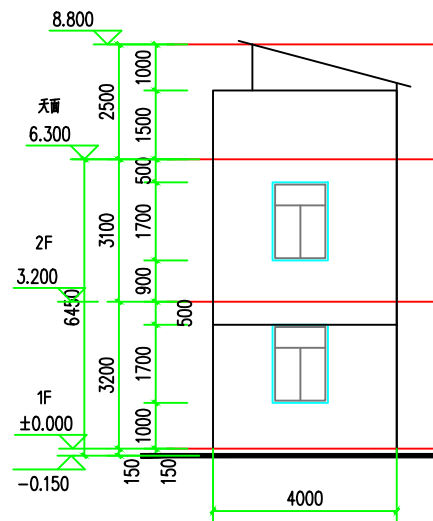

②-①轴立面图 1:100

注:水泥砂浆外墙



青润工程设计有限公司
Qingrun Engineering Design Co., Ltd.
资质证书编号: 乙级 A237044114
(CLASS B OF ARCHITECTURE : A237044114)

总图示意
MASTER PLAN

本施工图应经相关部门审批通过后方可施工,
任何单位和个人不得擅自进行修改。
本图版权归青润工程设计有限公司所有。

单位资质章
DRAWING SEAL

注册工程师章
REGISTERED ENGINEER BUREAU SEAL

建设单位
CONSTRUCTION UNIT
陈国健、陈英委

审定 APPROVED	达成青	
审核 REVIEWED	鲁会凯	鲁会凯
项目负责人 PROJECT MANAGER	鲁会凯	鲁会凯
专业负责人 SPECIALIST	鲁会凯	鲁会凯
校核 CHECKED	覃荷瑛	覃荷瑛
设计 DESIGNED	赵素英	赵素英
绘图 DRAWN	赵素英	赵素英

项目名称
ITEM
陈国健、陈英委住宅楼

子项名称
SUBJECT

图名
DRAWING TITLE

天面层平面图
①-②轴立面图
②-①轴立面图

设计号 PROJ. NO.	QY2024-007	图例 SUBJECT	竣工图
比例 SCALE	1:100	图号 DWG. NO.	JS-04
版本号 VER. NO.	A	日期 DATE	2024.10