



三层平面图 1:100

本层建筑面积: 71.61m²
本层计容面积: 71.61m²

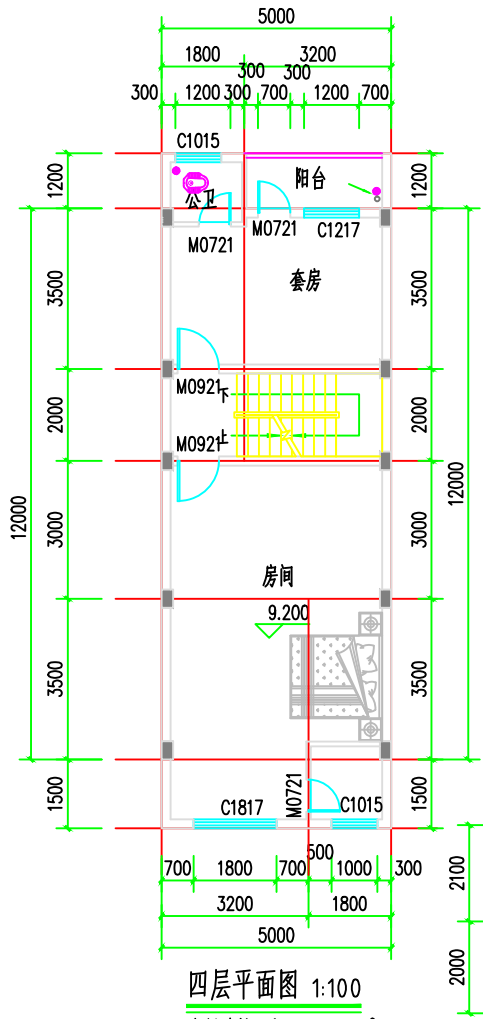


四层平面图 1:100

本层建筑面积: 71.61m²
本层计容面积: 71.61m²

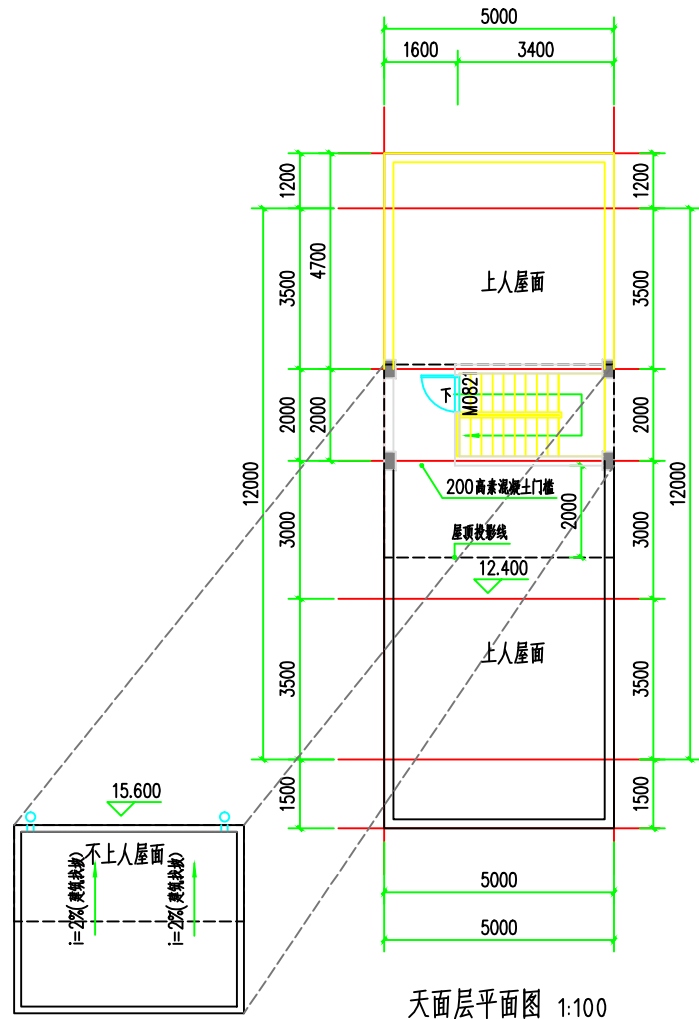

天面层平面图 1:100

本层建筑面积: 10.97m²
本层计容面积: 10.97m²

 <div>广东智铭设计有限公司 Guangdong Zhiming Design Co., Ltd.</div>	建设单位		傅宏志		设计号	
	工程名称		傅宏志居住楼		设计阶段	竣工图
	子项名称				专业	建施
审定	陈玉林	项目负责人	聂红		图名: 三层平面图 四层平面图 天面层平面图	图号: JS-04
审核	聂红	校核	赖洪升			
专业负责人	聂红	设计	余世霖			
				日期	2025.01	版本: 1