



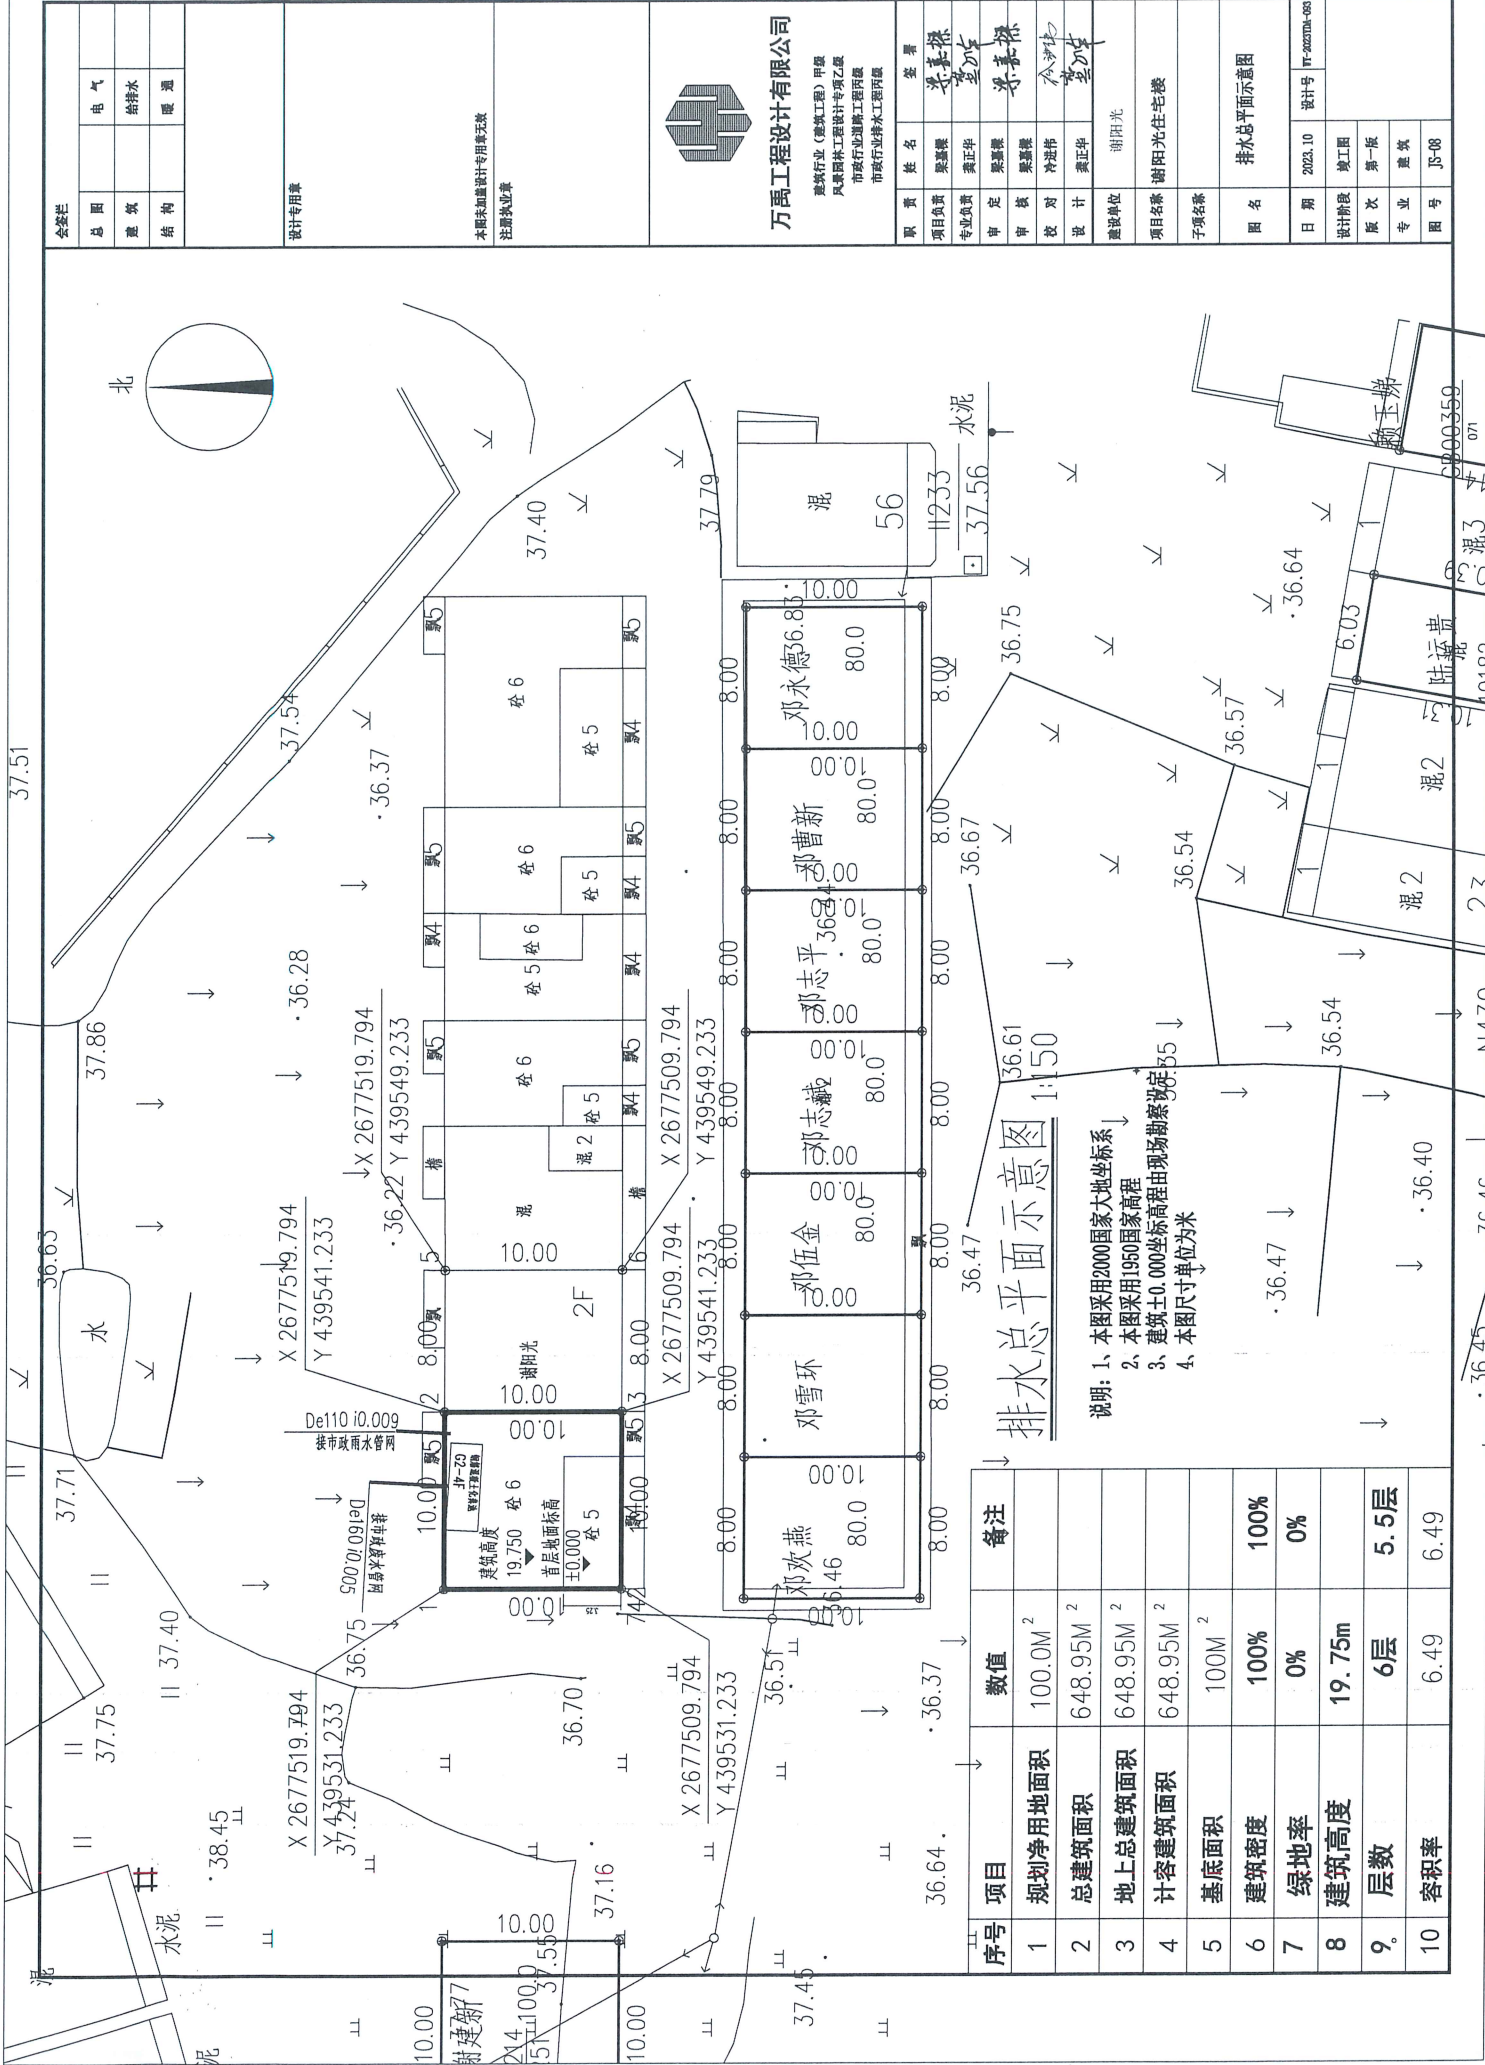

会签栏			
总图	电气	给排水	暖通
建筑			
结构			
设计专用章			
本图未加章设计专用章无效			
注册执业章			
万禹工程设计有限公司			
建筑行业(建筑工程)甲级 风景园林工程设计专项乙级 市政行业道路工程丙级 市政行业排水工程丙级			
建设单位	谢阳光		
项目名称	谢阳光住宅楼		
专业	建筑	图号	JS-08

会签栏			
电	气		
给排水			
结 构	暖 通		
设计专用章			
本图未加图设计专用章无效			
注册执业章			
 万禹工程设计有限公司 建筑行业（建筑工程）甲级 风景园林工程设计专项乙级 市政行业道路工程甲级 市政行业给水工程甲级			
职 称	姓 名	签 署	
项目负责人	梁嘉豪	梁嘉豪	
专业负责	龚正华	龚正华	
审 定	梁嘉豪	梁嘉豪	
审 核	梁嘉豪	梁嘉豪	
校 对	冷进伟	冷进伟	
设 计	龚正华	龚正华	
子项名称			
图 名	首层平面图		
日 期	2023.10	设计号	WY-2023TM-003
设计阶段	竣工图		
版 次	第一版		
专 业	建筑		
图 号	JS-02		

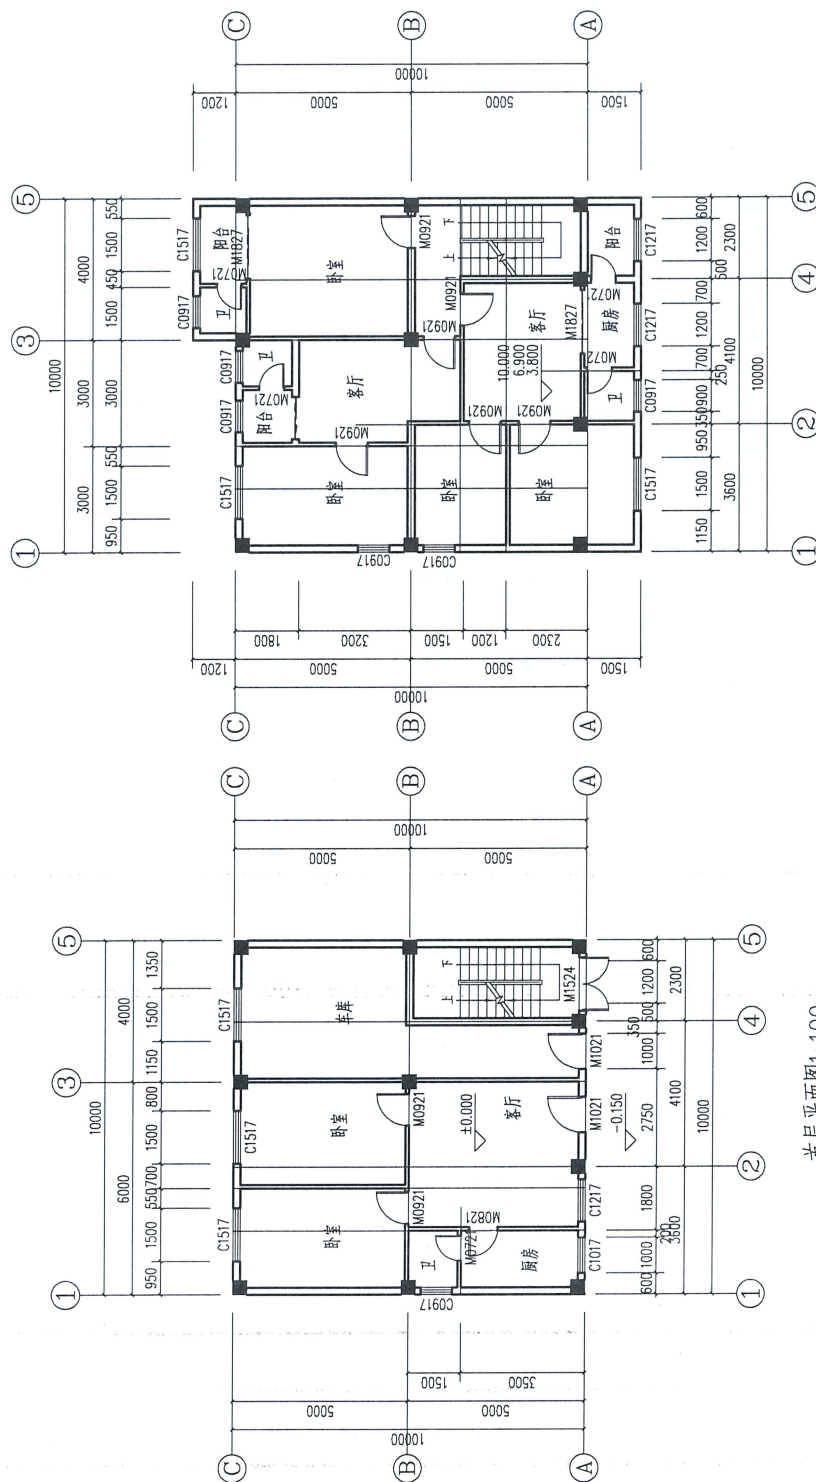

首层平面图 1:100


基底面积:	100.0m ²
本层建筑面积:	100.0m ²
本层计容面积:	100.0m ²
本栋总建筑面积:	648.95m ²
本栋总计容面积:	648.95m ²

二至四层平面图1:100

基底面积: 119.80m²
 本层建筑面积: 119.80m²

8. 图中“O”表示大管，“◎”表示地漏。
9. 立面找坡按设计标注。

会签栏		电	气
总图		给排水	
建筑		暖通	
结构			
设计专用章			
注册执业章			
万禹工程设计有限公司			
建筑行业(建筑工程)甲级 风景园林工程设计专项乙级 市政行业(给水工程)甲级 市政行业(排水工程)甲级			
项目负责人	梁嘉琛	梁嘉琛	梁嘉琛
子项名称			
图名	五层平面图 六层平面图		
日期	2023.10	设计号	W-202310-003
设计阶段	竣工图	版本	第一版
专业	建筑	图号	JS-03

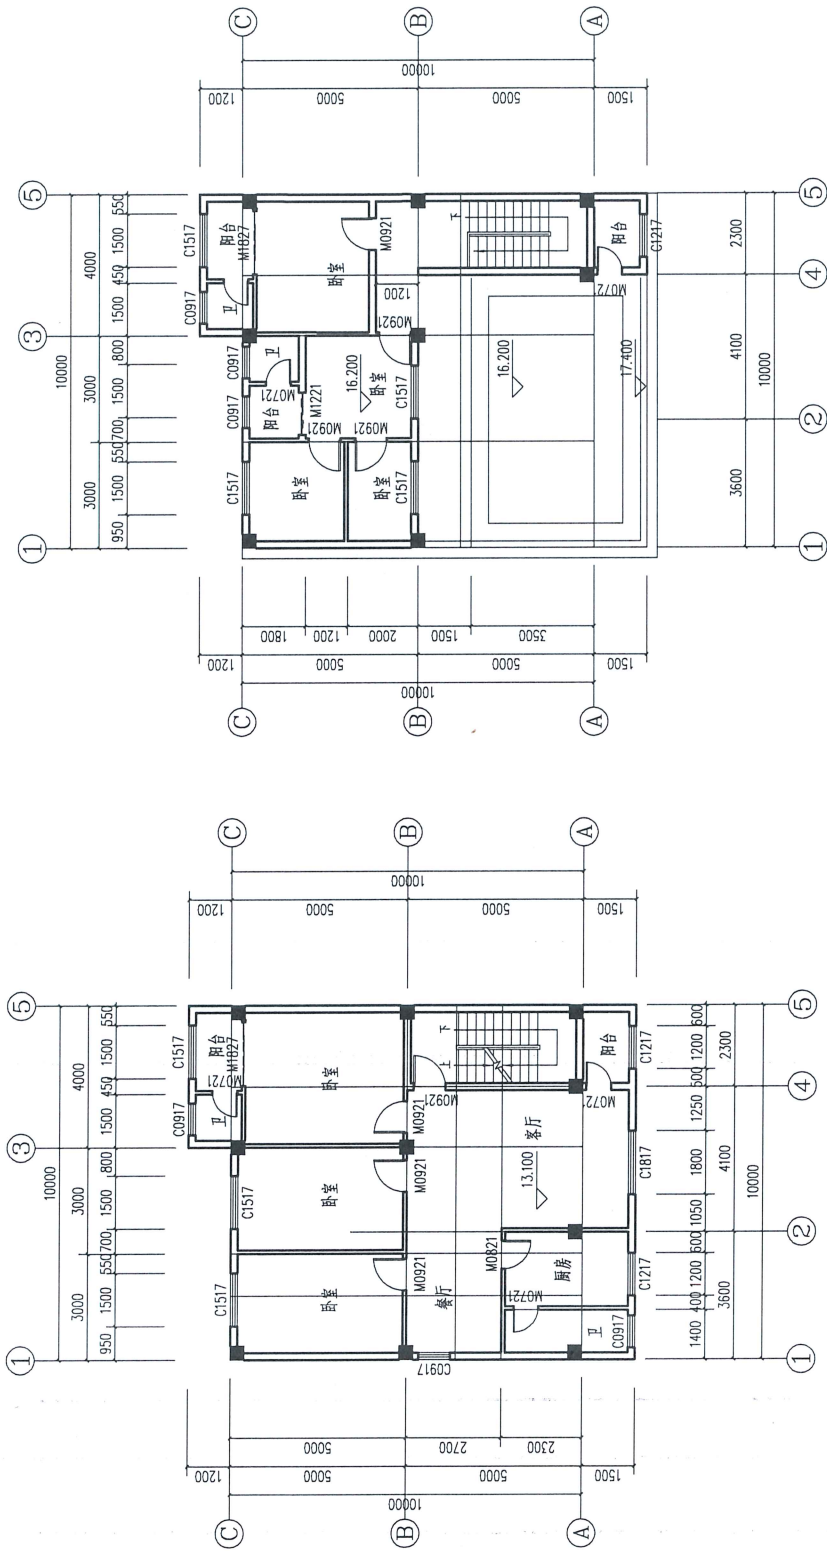


基础面积: 69.75㎡
本层建筑面积: 69.75㎡

- 说明:
1. 未标注门窗按平面图居中安装或按《建筑构造》20.
 2. 外墙、分户墙及楼梯间墙为200墙, 其余均为120墙.
 3. 墙体约3m长设一构造柱, 全部构造柱大样见结构.
 4. 未配筋大样详见结构图, 大样配筋以结构图为准.
 5. 厕所标高为+0.050, 厨房标高为+0.020.
 6. 所有管道井在设备层安装, 设备层每层设管道井门.
 7. 管道井门为300高砖砌门, 门框平墙外边, 井内刷漆.
 8. 图中“O”表示排水管, “@”表示钢筋.
 9. 天面找坡均按建筑找坡.

会签栏		电	气
总图			
建筑		给排水	
结构		暖通	
设计专用章			
注册执业章			
万禹工程设计有限公司			
建筑行业(建筑工程)甲级			
风景园林工程设计专项乙级			
市政行业(给水工程)专业甲级			
市政行业(排水工程)专业甲级			
项目负责人			
项目专业负责人			
专业负责人			
审核人			
校对			
设计			
建设单位			
项目名称			
子项名称			
图名			
屋面层平面图 门窗表			
日期	2023.10	设计号	WT-2023TM-003
设计阶段	施工图	版本	第一版
专业	建筑	图号	JS-04

门窗表

类型	设计编号	洞口尺寸(mm)	图集名称	页次	选用册号	备注
平开门		700X2100				
		900X2100				
		1200X2100				
	M0721	700X2100				
	M0821	800X2100				
	M0921	900X2100				
	M1021	1000X2100				
	M1524	1500X2400				
	M1827	1800X2700				
	C0917	900X1700				
平开窗	C1017	1000X1700				
	C1217	1200X1700				
	C1517	1500X1700				
	C1817	1800X1700				

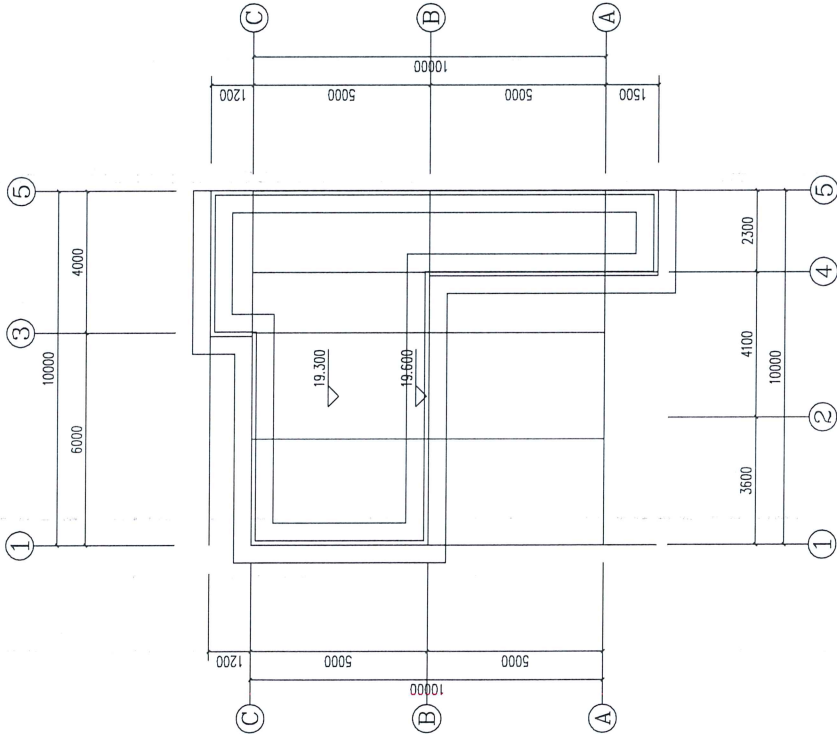

屋面层平面图:100

