



青润工程设计有限公司
Qingrun Engineering Design Co., Ltd.
资质证书编号: 乙级 A237044114
(CLASS B OF ARCHITECTURE : A237044114)

总图示意
MASTER PLAN

本施工图应经相关部门审批通过后方可施工,
任何单位和个人不得擅自进行修改。
本图版权归青润工程设计有限公司所有。

单位资质章
DRAWING SEAL

注册工程师章
REGISTERED ENGINEER BUREAU SEAL

建设单位
CONSTRUCTION UNIT

胡克绍

审定
APPROVED

达成青

审核
REVIEWED

鲁会凯

项目负责人
PROJ. MANAGER

鲁会凯

专业负责人
CHIEF. ENG.

鲁会凯

校核
CHECKED

覃荷瑛

设计
DESIGNED

赵素英

绘图
DESIGNED

赵素英

项目名称
ITEM


胡克绍住宅楼

子项名称
PROJECT

图名
DRAWING TITLE

○-○轴立面图

设计号 PROJ. NO.	QY2025-001	图别 SUBJECT	竣工图
比例 SCALE	1:100	图号 Dwg. NO.	JS-08
版本号 VER. NO.	A	日期 DATE	2025.01

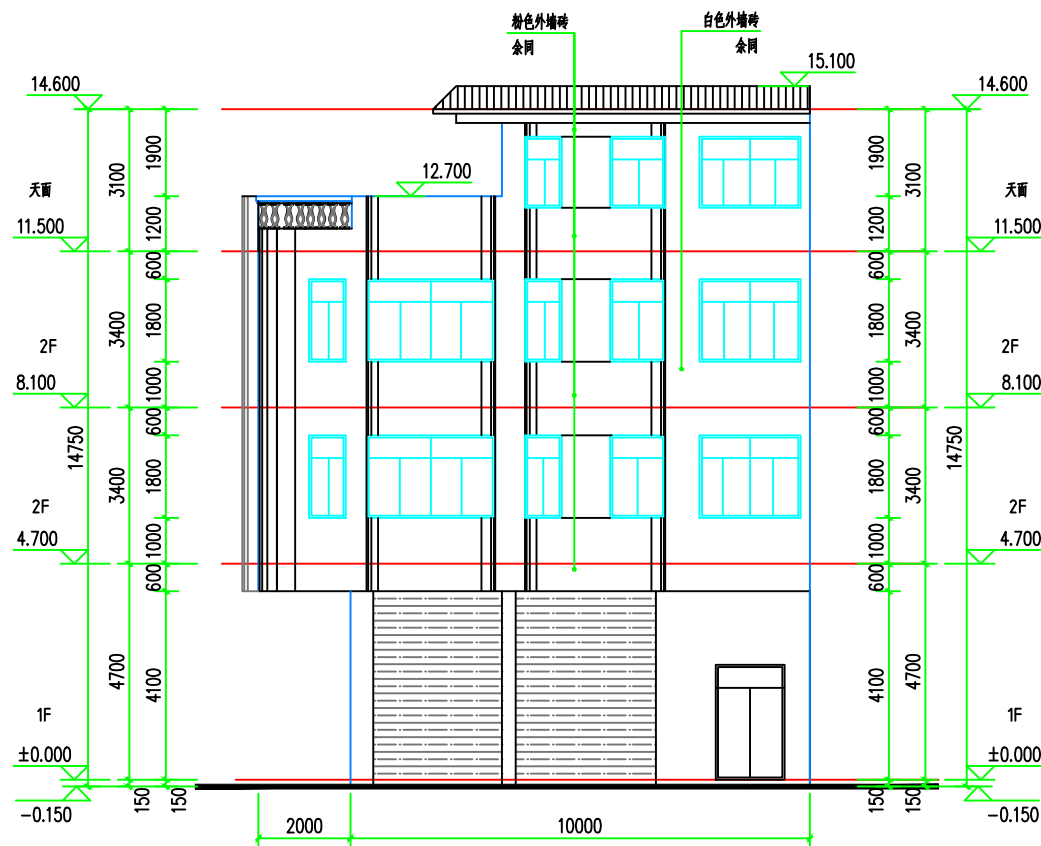

A-E 轴立面图 1:100