



青润工程设计有限公司
Qingrun Engineering Design Co., Ltd
资质证书编号: 乙级 A237044114
(CLASS B OF ARCHITECTURE : A237044114)

总图示意
MASTER PLAN

本施工图应经相关部门批准后方可施工,
任何单位和个人不得擅自进行修改。
本图版权归青润工程设计有限公司所有。

单位资质章
DRAWING SEAL

注册工程师章
REGISTERED ENGINEER BUREAU SEAL

建设单位
CONSTRUCTION UNIT

胡克绍

审定
APPROVED

达成青

审核
REVIEWED

鲁会凯

项目负责人
PROJ. MANAGER

鲁会凯

专业负责人
CHIEF ENG.

鲁会凯

校核
CHECKED

覃荷瑛

设计
DESIGNED

赵素英

绘图
DESIGNED

赵素英

项目名称
ITEM

胡克绍住宅楼

子项名称
PROJECT

图名
DRAWING TITLE

1-1剖面图

设计号
PROJ. NO.

QY2025-001

比例
SCALE

1:100

版本号
VER. NO.

A

图例
SUBJECT


竣工图

图号
Dwg. No.

JS-09

日期
DATE

2025.01

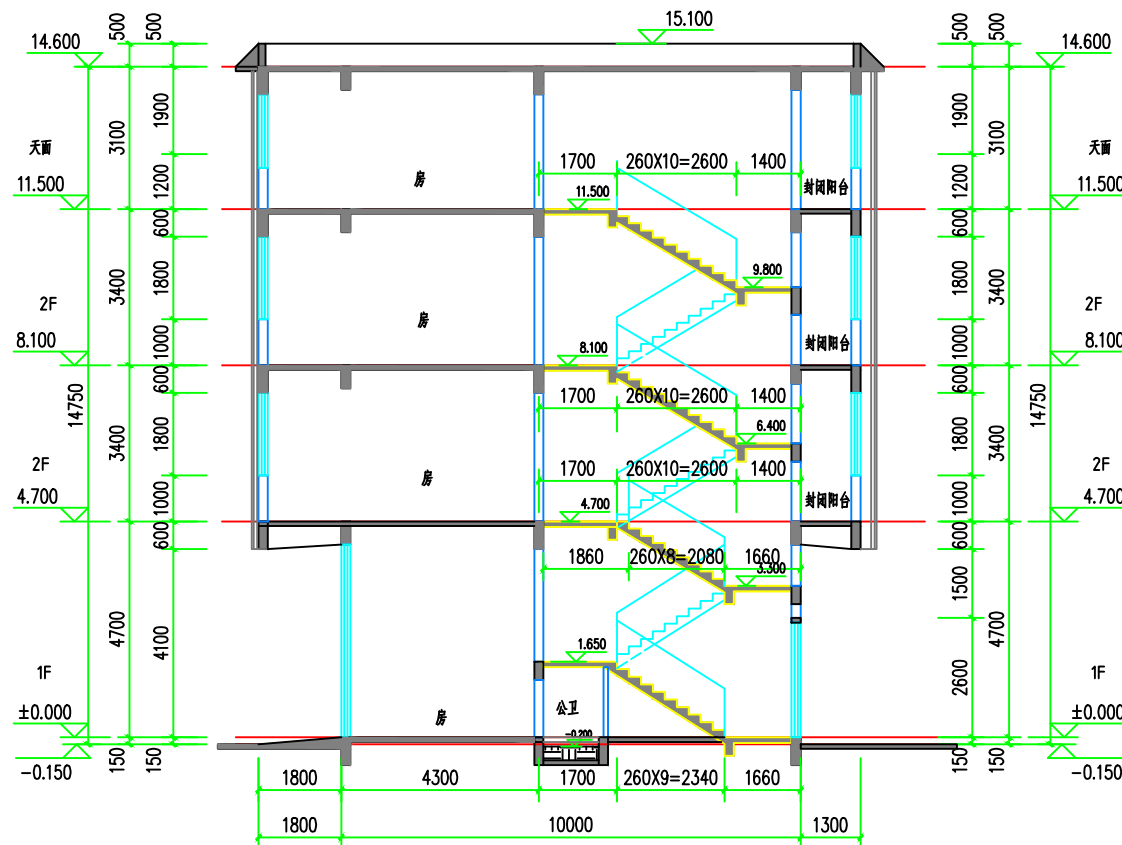

1-1剖面图 1:100

- 注: 楼梯栏杆选用: 11ZJ401 ①
靠墙扶手选用: 11ZJ401 ②
楼梯扶手选用: 11ZJ401 ⑦
楼梯起步选用: 11ZJ401 ⑥