



青润工程设计有限公司  
Qingrun Engineering Design Co., Ltd  
资质证书编号: 乙级 A237044114  
(CLASS B OF ARCHITECTURE : A237044114)

总图示意  
MASTER PLAN

本施工图应经相关部门审批通过后方可施工,  
任何单位和个人不得擅自进行修改。  
本图版权归青润工程设计有限公司所有。

单位资质章  
DRAWING SEAL

注册工程师章  
REGISTERED ENGINEER'S PROFESSIONAL SEAL

建设单位  
CONSTRUCTION UNIT  
胡克绍


|                        |     |     |
|------------------------|-----|-----|
| 审定<br>APPROVED         | 达成青 |     |
| 审核<br>REVIEWED         | 鲁会凯 | 鲁会凯 |
| 项目负责人<br>PROJ. MANAGER | 鲁会凯 | 鲁会凯 |
| 专业负责人<br>CHIEF. ENG.   | 鲁会凯 | 鲁会凯 |
| 校核<br>CHECKED          | 覃荷瑛 | 覃荷瑛 |
| 设计<br>DESIGNED         | 赵素英 | 赵素英 |
| 绘图<br>DESIGNED         | 赵素英 | 赵素英 |

项目名称  
ITEM  
胡克绍住宅楼

子项名称  
PROJECT

图名  
DRAWING TITLE  
○-○轴立面图

|                  |            |                |         |
|------------------|------------|----------------|---------|
| 设计号<br>PROJ. NO. | QY2025-001 | 图别<br>SUBJECT  | 竣工图     |
| 比例<br>SCALE      | 1:100      | 图号<br>DWG. NO. | JS-07   |
| 版本号<br>VER. NO.  | A          | 日期<br>DATE     | 2025.01 |

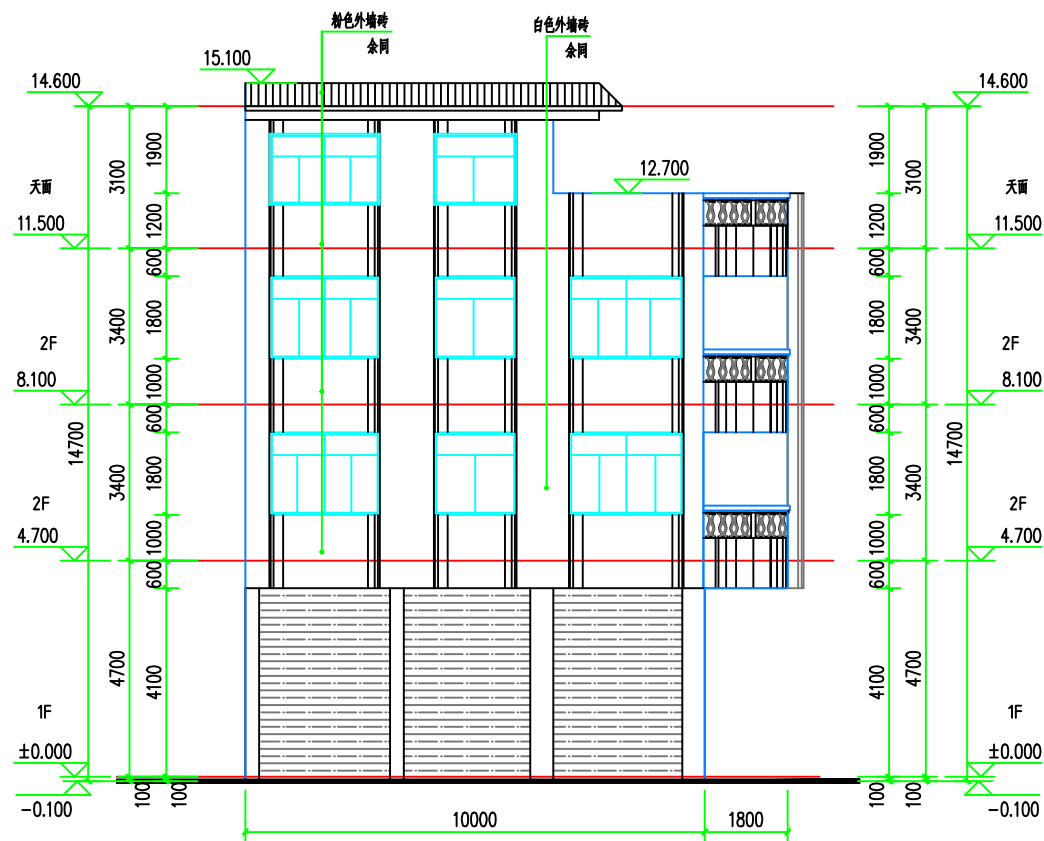

①-①轴立面图 1:100