



六-八层平面图 1:100

注: 本层建筑面积为: 89.0m²
本层计容面积为: 89.0m²

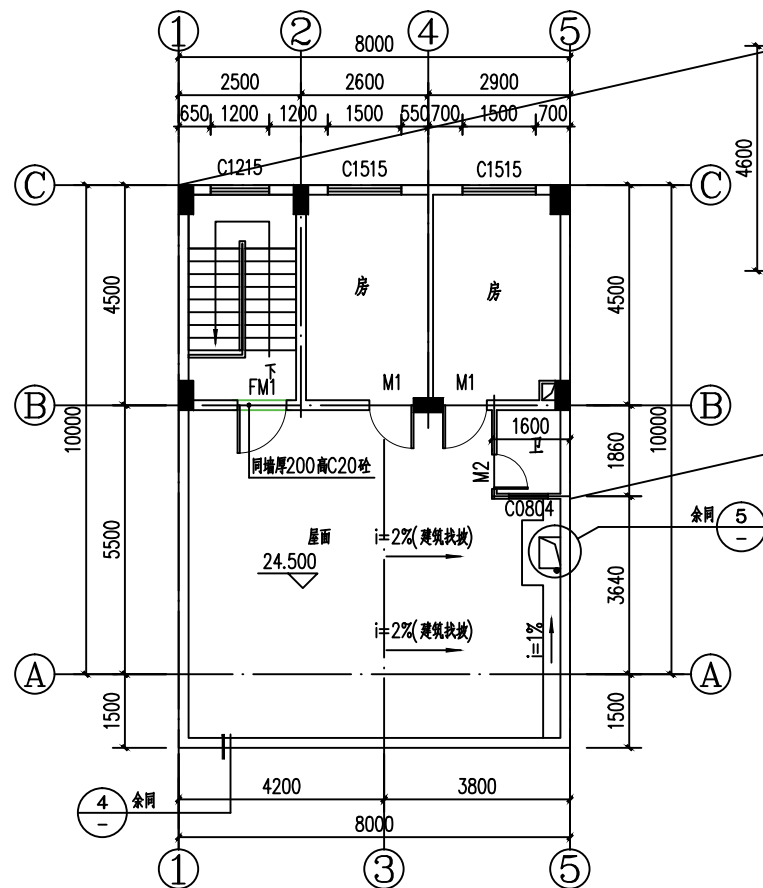


屋面层平面图 1:100


本层建筑面积: 39.70m²
本层计容面积为: 39.70m²

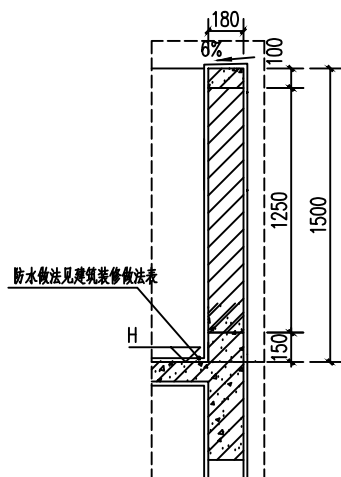


④ 女儿墙大样 1:25

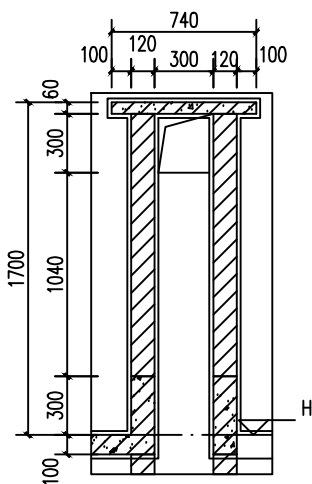


⑤ 排气井大样 1:25

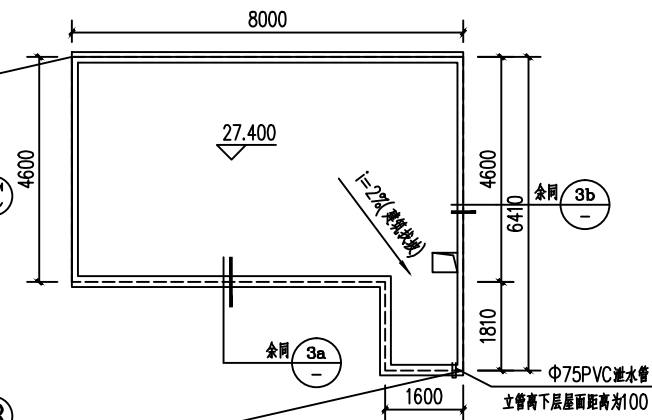


① 飘窗大样 1:25

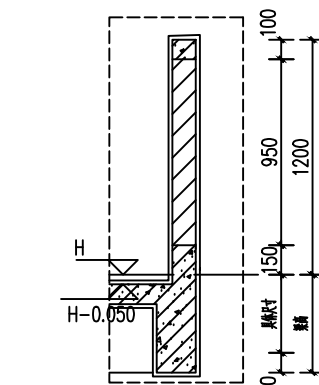

② 阳台栏杆大样 1:25

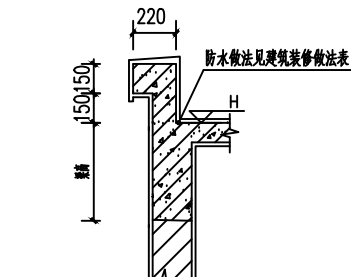

③a 泛水大样 1:25

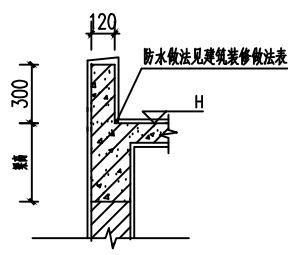

③b 泛水大样 1:25

华南创图设计有限公司 SOUTH CHINA CHUANGTU DESIGN Co., Ltd.				建设单位	谭英	业务号	2013YD0629
设计	陈伟波	项目负责人	徐滔	工程名称	谭英住宅楼	设计阶段	竣工图
校核	向海英	审核	徐滔	图纸名称	六-八层平面图	图号	建施-04
专业负责人	徐滔	审定	徐卫亚	名称	屋面层平面图 节点大样图	规格	比例
版权所有, 不得复制、套用。 ALL RIGHTS RESERVED, DON'T COPIED, REPRODUCED.				施工图审查批准书编号		出图日期	2024.06
						第 张	共 张