


①-③轴立面图 1:100

注：米黄色外墙砖

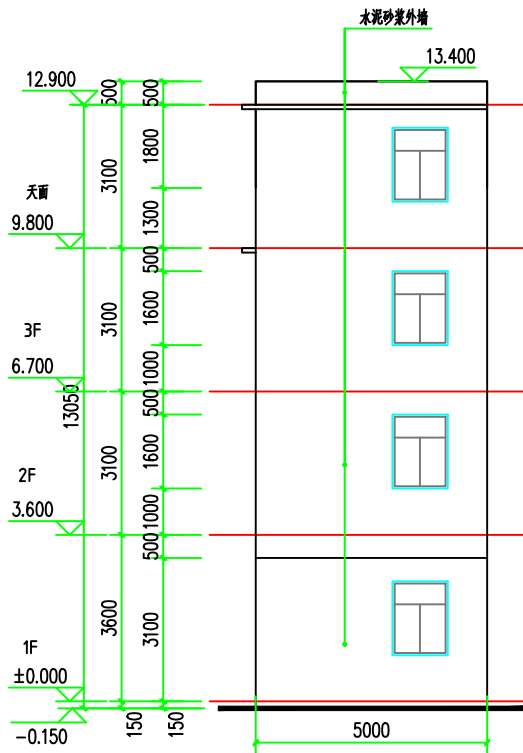

③-①轴立面图 1:100

注：水泥砂浆外墙



青润工程设计有限公司
Qingrun Engineering Design Co., Ltd
资质证书编号：乙级 A237044114
(CLASS B OF ARCHITECTURE : A237044114)

总图示意
MASTER PLAN

本施工图应经相关部门审批通过后方可施工，
任何单位和个人不得擅自进行修改。
本图版权归青润工程设计有限公司所有。

单位资质章
DRAWING SEAL

注册工程师章
REGISTERED ENGINEER WORK PERMIT SEAL

建设单位
CONSTRUCTION UNIT

龚亚花

审定
APPROVED

造成青

审核
REVIEWED

鲁会凯

项目负责人
PROJ. MANAGER

鲁会凯

专业负责人
SPECIAL. ENG.

鲁会凯

校对
CHECKED

覃荷瑛

设计
DESIGNED

赵素英

绘图
DRAWING

赵素英

项目名称
ITEM

龚亚花住宅楼

子项目名称
PROJECT

图名
DRAWING TITLE

○-○轴立面图

○-○轴立面图

设计号
PRO. NO.

QY2024-006

比例
SCALE

1:100

版本号
VER. NO.

A

图别
SUBJECT

竣工图

图号
DWG. NO.

JS-05

日期
DATE

2024.10