



青润工程设计有限公司
Qingrun Engineering Design Co., Ltd.

资质证书编号: 乙级 A237044114
(CLASS B OF ARCHITECTURE: A237044114)

总图示意
MASTER PLAN

本施工图应经相关部门审批通过后方可施工,
任何单位和个人不得擅自进行修改。
本图版权归青润工程设计有限公司所有。

单位资质章
DRAWING SEAL

注册工程师章
REGISTERED ENGINEER WORK PERMIT SEAL

建设单位
CONSTRUCTION UNIT

龚亚花

审定
APPROVED

达成青

审核
REVIEWED

鲁会凯

项目负责人
PROJ. MANAGER

鲁会凯

专业负责人
CHIEF ENG.

鲁会凯

校对
CHECKED

覃荷瑛

设计
DESIGNED

赵素英

绘图
DRAWING

赵素英

项目名称
ITEM

龚亚花住宅楼

子项名称
PROJECT

图名 DRAWING TITLE

三层平面图
天面层平面图

设计号
PROJ. NO.

QY2024-006

比例
SCALE

1:100

版本号
VER. NO.

A

图别
SUBJECT


竣工图

图号
Dwg. NO.

JS-04


日期
DATE

2024.10

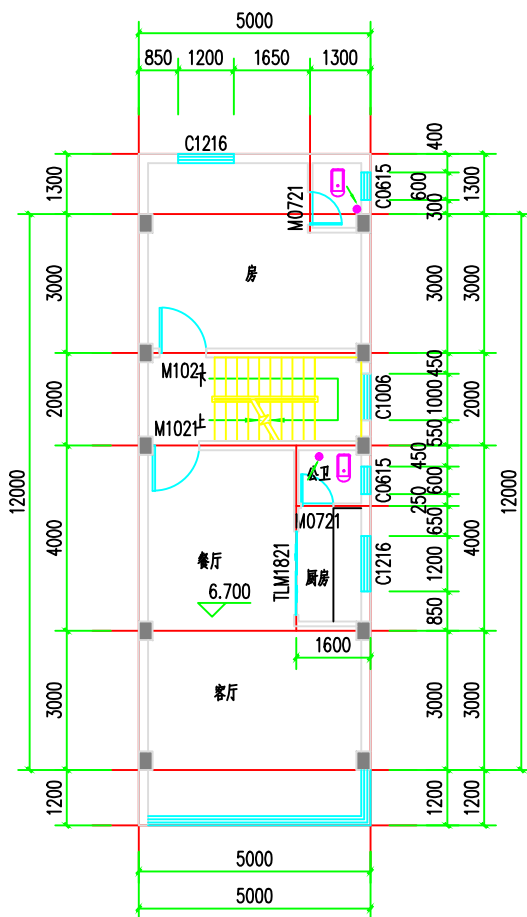

三层平面图 1:100

本层建筑面积: 72.50m²
本层计容面积: 72.50m²

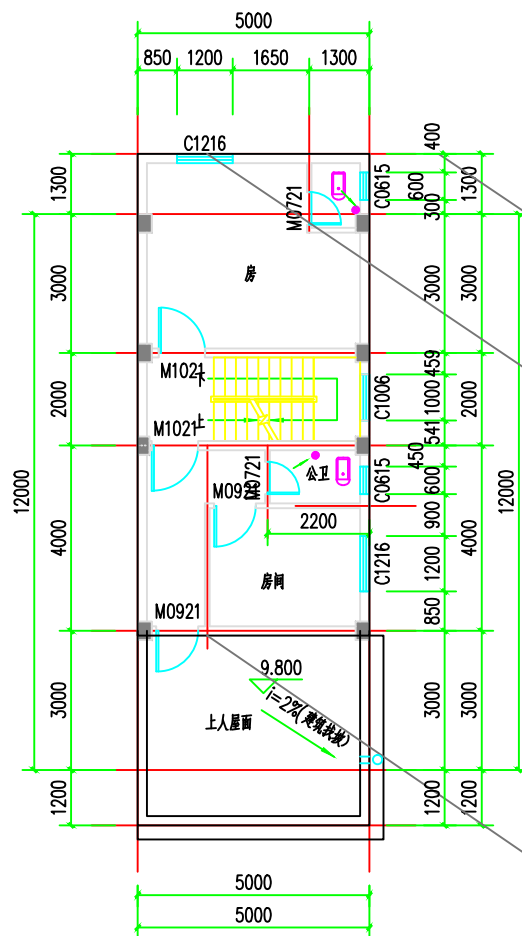

天面层平面图 1:100

本层建筑面积: 52.00m²
本层计容面积: 52.00m²

说明:

- 室内的门垛宽均为100mm或贴柱贴墙, 如有不同, 见圈纸标注。
- 所有柱子截面尺寸详结构。
- 外墙、分户墙、及楼梯间分隔墙厚度均为200mm, 内墙厚度为100mm。
- 户内厨房、卫生间内的设备及案台本图仅为示意, 只预留出电线和上下水位置, 由二次装修时定位及安装。
卫生间与厨房器具定位均为二次装修定, 卫生间排气扇安装预留孔350x400, 顶在每层楼的梁底。
厨房排烟道详见标准图集《住宅复合式垂直集中排烟气系统》GJT007, 第4页BPSA-2型, 外形尺寸250X320, 楼板预留孔洞300X420
- 本工程为协助业主办理相关产权登记需要出具的项目现状图。