


二层平面图 1:100

本层建筑面积:141.46m²
本层计容面积:141.46m²

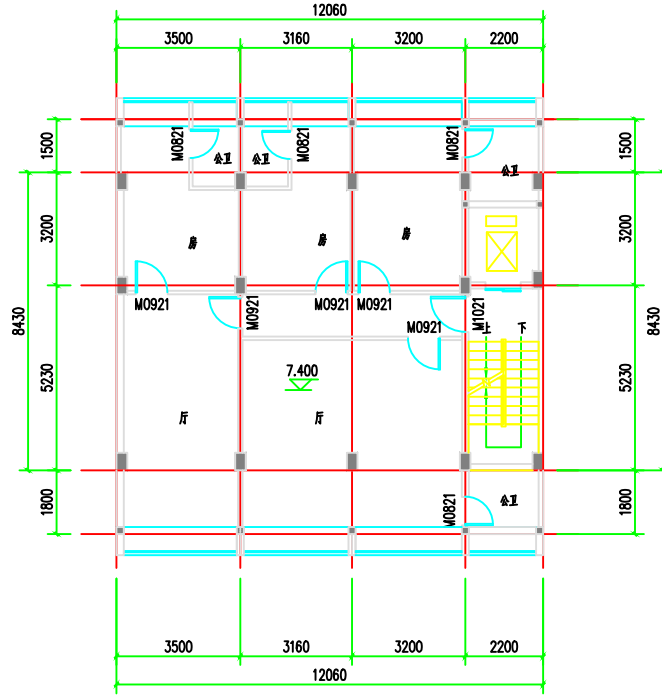


三层平面图 1:100

本层建筑面积:141.46m²
本层计容面积:141.46m²

说明:

- 所有阳台标高均低于楼面标高30mm,并向地面方向找1%坡。厨房、卫生间楼地面均低于相邻楼面完成面30mm,(卫生间结构面下350mm),并向地面方向找1%坡。
- 室内门门框宽均为100mm或贴柱贴墙,如有不同,见图纸标注。
- 凡露台高度低于900mm,均需做防护栏杆。
- 所有柱子截面尺寸详结构。
- 外墙、分户墙、及楼梯间分隔墙厚度均为200mm,内墙厚度为100mm。
- 户内厨房、卫生间内的设备及平台本图仅为示意,只预留出电源和上下水位置,由二次装修时定位及安装。
卫生间与厨房器具定位均为二次装修定,卫生间排气扇安装预留孔350x400,须在每层楼的楼底。
厨房排烟道详见标准图集《住宅复合式垂直集中排烟系统》GJT007,第4页BPSA-2型,外形尺寸250X320,楼底预留孔300X420
- 外墙做法参《清远市建筑工程质量通病防治措施》外墙做法,要求全面挂金属网,具体见材料装修做法表。

 <div>广东智铭设计有限公司 Guangdong Zhiming Design Co., Ltd.</div>	建设单位	陈洁环	设计号	
	工程名称	陈洁环住宅楼	设计阶段	竣工图
	子项名称		专业	建筑
审一定	陈玉林	项目	负责人	聂红
审核	聂红	校核	赖洪升	
专业负责人	聂红	设计	余世霖	
图名: 二层平面图			图号	JS-04
三层平面图			比例	1:100 版本 1
			日期	2024.07