



屋顶层平面图 1:100

本层建筑面积: 8.64平方米  
本层计容面积: 8.64平方米

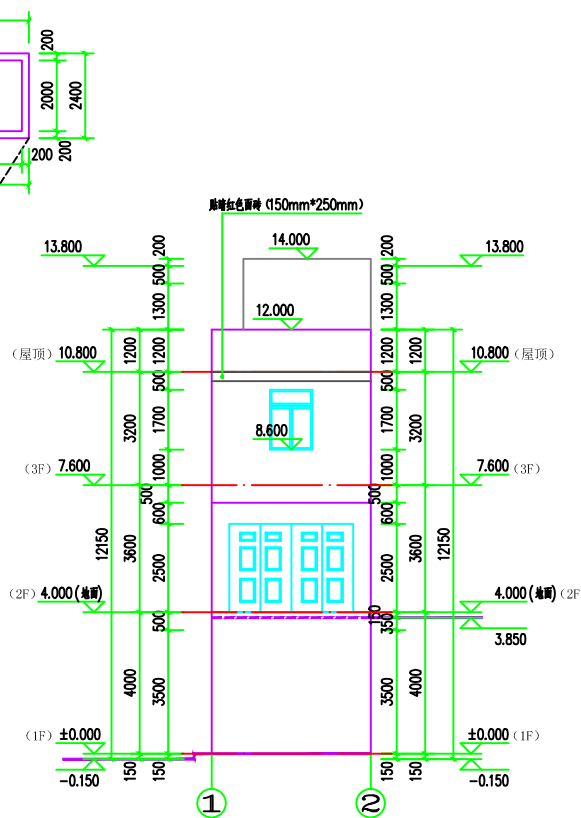

①~②轴立面图 1:100

注: 1.本立面贴米黄色面砖 (150mm×250mm)  
2.加有特珠, 已在立面标注

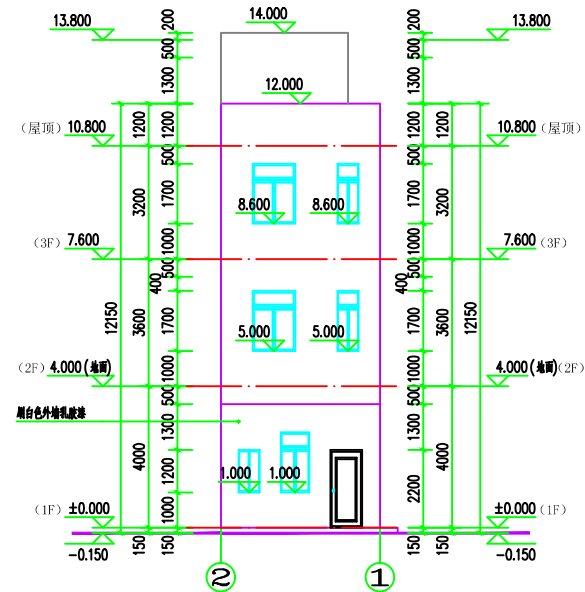

②~①轴立面图 1:100

注: 1.本立面贴米黄色面砖 (150mm×250mm)  
2.加有特珠, 已在立面标注

设计说明: 不得复印、翻印。  
ALL RIGHTS RESERVED. NOT TO BE REPRODUCED.

卓筑工程设计有限公司  
Zhuo Cheng Engineering Design Co., Ltd.

■ 建筑行业 (建筑工程) 乙级 A2011000000

单位出图专用章 Stamp of Design Firm

注册执业专用章 Stamp of Registration

设计单位: C21007  
苏有甜

项目负责人: PROJECT CHIEF  
苏有甜住宅楼

图纸名称: TITLE  
屋顶平面图  
○ 轴立面图, ○ 轴立面图

审核 CHECKED BY	邢昌江	审核 CHECKED BY	邢昌江
审核 CHECKED BY	邢昌江	审核 CHECKED BY	邢昌江
项目负责 PROJECT CHIEF	邢昌江	项目负责 PROJECT CHIEF	邢昌江
专业负责 SPECIALITY CHIEF	邢昌江	专业负责 SPECIALITY CHIEF	邢昌江
设计 DESIGNED BY	田惠文	设计 DESIGNED BY	田惠文
审核 CHECKED BY	任福亮	审核 CHECKED BY	任福亮
审核 CHECKED BY	任福亮	审核 CHECKED BY	任福亮

图号 DRAWING NO.	JS-04		
图号 JOB NO.	G0238322		
日期 DATE	2025.06		
专业 DISCIPLINE	建筑	设计阶段 DESIGN STAGE	竣工图
比例 SCALE	1:100	图例 LEGEND	
备注 REMARKS	无沙洞, 二雅院, 无沙洞, 二雅院		