


首层平面图 1:100

基底面积: 74.09m²
本层建筑面积: 74.09m²
本层计容面积: 74.09m²
总建筑面积: 258.19m²
总计容面积: 258.19m²

说明:

- 未标明的门垛一律为100, 或贴柱边;
- 墙体厚度除图中注明者外, 外墙、分户墙梯间墙为200, 其余间墙为100; 采用CAS专用砂浆砌筑; 墙体在每层离楼面0.2米高范围内采用实心页岩砌块砌筑;
- 地漏、落水管和排污管如与水施图不符一律以水施图为准;
- 女儿墙、阳台每4m及转角处设200X200构造柱, 构造配筋: 配12竖筋, 6#200箍筋, 捣C20混凝土;
- 图中D1为空调预留孔, 80PVC距楼面2.00m; 抽油烟机预留排烟孔D2为80PVC距楼面2.20m, 烟道口设置防止回流设施; 烟道井尺寸为300X400;
- 厨房、卫生间为示意性布置, 详二次装修甲方自理; 厨房地面完成面标高为H=0.030, 卫生间标高为H=0.030; 阳台H=0.050; 厨房、厕所四周设200高C20素砼反水;
- 管道井应在每层楼板处采用不低于楼板耐火极限的不燃性材料或防火封堵材料封堵;
- 图中柱位仅为参照, 详见结构图;
- 本工程所有参与人员应严格遵照现行相关法律法规, 做好安全、质控、文明等相关措施, 确保工程施工过程安全文明、产品质量合格。

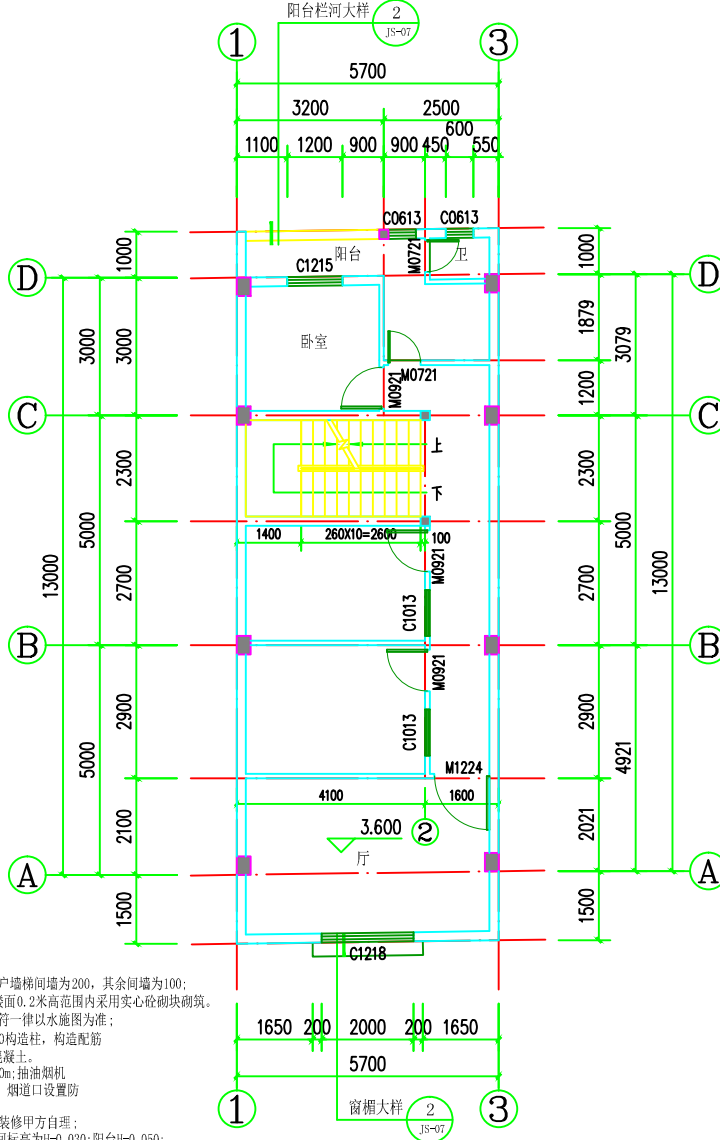

二层平面图 1:100

本层建筑面积: 86.80m²
本层计容面积: 86.80m²

图样:

- 表示抽油烟机, 二次装修安装;
- 表示热水器, 二次装修安装;
- 表示烟道或排气管道;
- 表示洗衣机;
- 表示空调主机;

合作单位 PARTICIPATOR:			
审核 Verified by	校对 Checked by	设计 Designer	制图 Drawn By
设计单位 DESIGN INSTITUTE			
广东广筑工程设计有限公司			
Guangdong Guangzhu Engineering Design Co., Ltd.			
证书	建筑工程设计甲级证书编号: A144058591		
单位出图专用章 Stamp of Design Flat			
注册执业专用章 Stamp of Registration			
建设单位 Client	梁宗维		
工程名称 Project Name	商住楼		
子项目名称 SubItem Name			
图名称 Drawing Title	首层平面图 二层平面图		
工程号 Project No.	YD2024-019		
项目负责人 Project manager	刘静		
审定 Approved by	刘静		
审核 Verified by	刘静		
专业负责 Professional manager	刘静		
设计 Designer	陈磊		
校对 Checked by	曾远强		
专业 Discipline	建筑	设计阶段 Stage	竣工图
版本编号 Version No.	A1.0	图号 Drawing No.	JS-04
比例 Scale	1:100	日期 Date	2024.08
此图纸必须经图纸审图机构审查合格盖章 并经消防审批部门审查合格盖章后方可施工			