



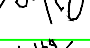
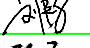
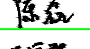
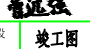


①-③轴立面图 1:100

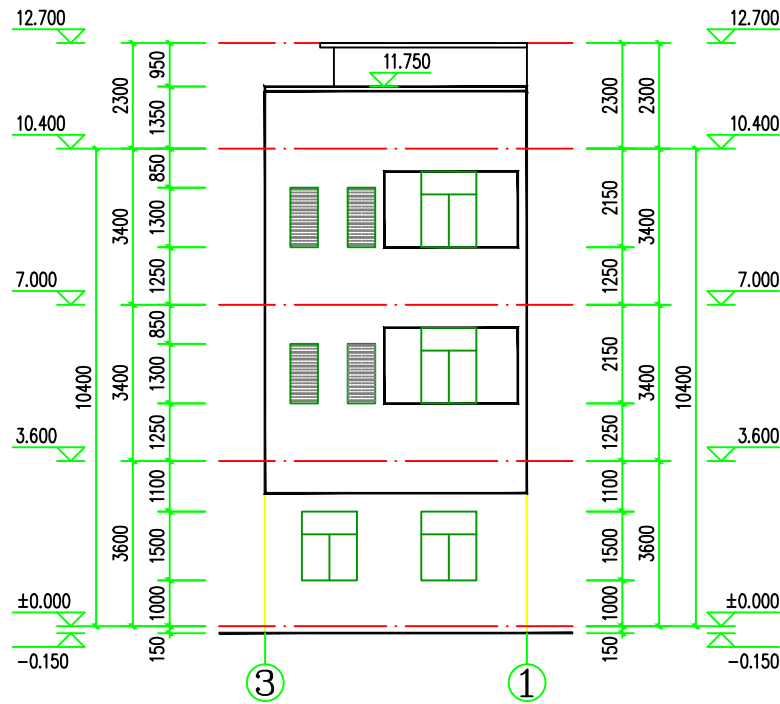

③-①轴立面图 1:100

合作单位 PARTICIPATOR:			
审核 Verified by	校对 Checked by	设计 Designer	制图 Drawn By
设计单位 DESIGN INSTITUTE			
			
广东广筑工程设计有限公司			
Guangdong Guangzhu Engineering Design Co., Ltd.			
证书	建筑工程设计甲级证书编号: A114058591		
单位出图专用章		Stamp of Design Firm	
注册执业专用章			
Stamp of Registration			
建设单位 Client	梁宗维		
工程名称 Project Name	商住楼		
子项目名称 SubItem Name			
图纸名称 Drawing Title	①-③轴立面图 ③-①轴立面图		
工程号 Project No.	YD2024-019		
项目负责人 Project manager	刘静		
审定 Approved by	刘静		
审核 Verified by	刘静		
专业负责 Professional manager	刘静		
设计 Designer	陈磊		
校对 Checked by	曾远强		
专业 Discipline	建筑	设计阶段 Stage	竣工图
版本编号 Version No.	A1.0	图号 Drawing No.	JS-06
比例 Scale	1:100	日期 Date	2024.08
此图纸必须经图纸审图机构审查合格盖章 并经消防审批部门审查合格盖章后方可施工			