


首层平面图 1:100

基底面积: 60.00m<sup>2</sup>  
本层建筑面积: 60.00m<sup>2</sup>  
本层计容面积: 60.00m<sup>2</sup>

本栋总建筑面积: 251.00m<sup>2</sup>  
本栋总计容面积: 251.00m<sup>2</sup>


平面图说明:

1. 室内的门垛宽均为100mm或贴柱贴墙, 如有不同, 见图纸标注。
2. 所有窗台高度低于900mm时, 内侧均设防护栏杆净高≥900mm。
3. 所有柱子截面尺寸详结施。
4. 外墙, 分户墙, 及楼梯间分隔墙厚度均为200mm, 内墙厚度为100mm。
5. 户内厨房、卫生间内的设备及案台本图仅为示意, 只预留出电线和上下水位置, 由二次装修时定位及安装。卫生间与厨房器具定位均为二次装修定。
6. 室内所有外露管道应在灌水试验后, 二次装修包管。
7. 女儿墙泛水详参: 11ZJ201 (24)

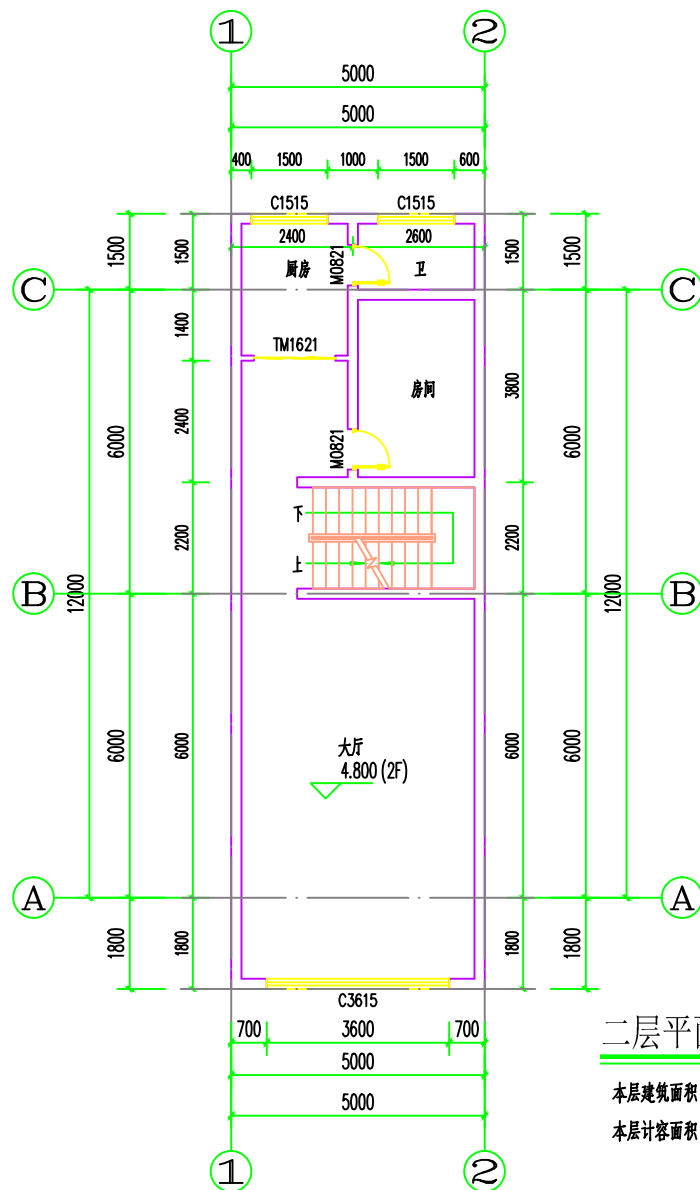

二层平面图 1:100

本层建筑面积: 76.50m<sup>2</sup>  
本层计容面积: 76.50m<sup>2</sup>

 广东智铭设计有限公司 Guangdong Zhiming Design Co., Ltd.				建设单位	蓝文贤	设计号	
				工程名称	蓝文贤住宅楼	设计阶段	竣工图
				子项名称		专业	建施
审定	杜少平		项目负责人	聂红		图号	JS-03
审核	聂红		校核	张彦志		比例	1:100 版本 1
专业负责人	聂红		设计	余世霖		日期	2024.12