


- 说明:
- 厨房、卫生间楼地面均低于相邻楼面完成面0mm, (卫生间结构面下返00mm),
  - 室内的门架宽均为00mm或贴柱贴墙, 如有不同, 见图纸标注。
  - 凡窗台高度低于00mm, 均需做防护栏杆
  - 所有柱子截面尺寸详结施
  - 外墙, 分户墙及楼梯间分隔墙厚度均为00mm, 内墙厚度为00mm。
  - 户内厨房、卫生间内的设备及架台本图仅为示意, 只预留出电线和上下水位置, 由二次装修时定位及安装。  
卫生间与厨房器具定位均为二次装修发生间排气扇安装预留孔50x400, 顶在每层楼的梁底。  
厨房排烟道详见标准图集《住宅复合式垂直集中排烟气系统》007, 第4页BPSA-2型,  
外形尺寸250x320, 楼板预留孔洞00x420
  - 外墙做法参《清远市建筑工程质量通病防治措施》外墙保温全面挂金属网具体材料装修做法表。

首层平面图 1:100

基底面积: 60.00m<sup>2</sup>  
本层建筑面积: 60.00m<sup>2</sup>  
本层计容面积: 60.00m<sup>2</sup>  
总建筑面积: 461.45m<sup>2</sup>  
总计容面积: 461.45m<sup>2</sup>

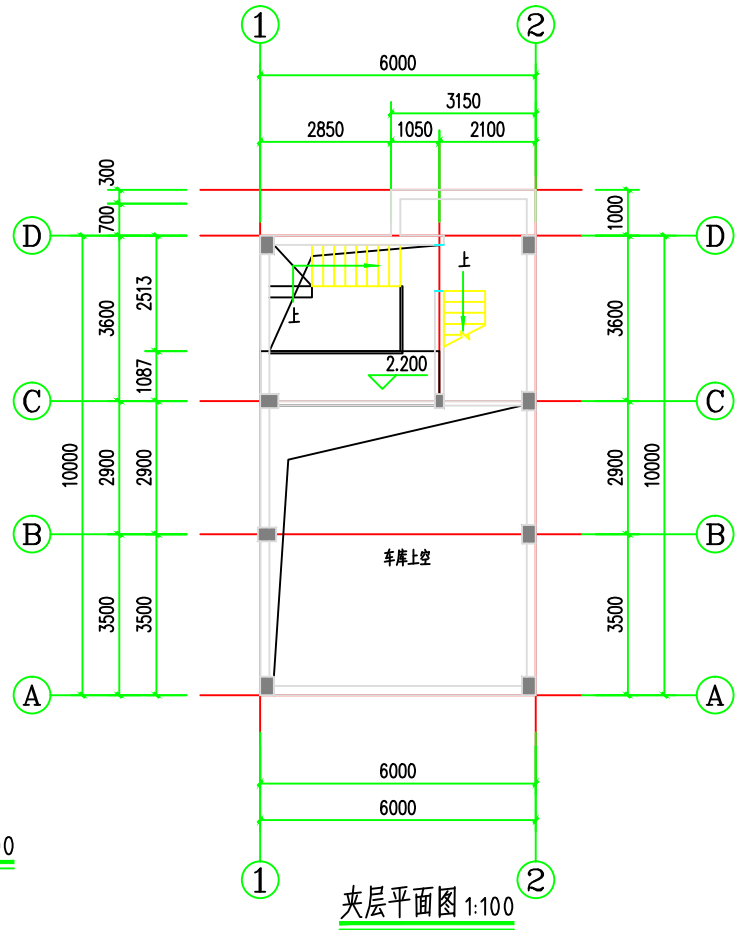

夹层平面图 1:100

本层建筑面积: 4.64m<sup>2</sup>  
本层计容面积: 4.64m<sup>2</sup>

1. 本图纸须经主管部门批准后方可使用。  
2. 图中所有尺寸均以标注为准, 除注明者外, 标高以米 (m) 为单位, 其余以毫米 (mm) 为单位。  
3. 本专业图纸需结合其他专业图纸同时使用, 如有冲突, 施工前必须与设计师会商, 施工单位不得随意变更图纸, 所有设计变更须经设计师同意。

分期/ 区位示意图 Stages / Sketch Map Of Location

青润工程设计有限公司  
证书编号: 建筑行业乙级 A237044114  
山东省青岛市市北区富锦路12号1913室

审定	刘雅芬	审核	杨树伟
项目负责	杨树伟	专业负责	杨树伟
设计	刘延南	校核	赵素英
绘图	赵素英	会签	赵素英

方案	给排水
建筑	电气
结构	暖通

工程设计出图专用章/ Stamp for Engineering Design

注册人员章 / Seal Of Registry Staff

建设单位 / Client  
吴石娣

项目名称 / Proj. Name  
吴石娣居住楼

子项目名称 / Sub-Proj. Name

图纸名称 / Drawing Title  
首层平面图 夹层平面图

项目编号	QY2025-018
阶段	竣工图
比例	1:100
日期	2025.07
图号	JS-03