



青润工程设计有限公司
Qingrun Engineering Design Co., Ltd

资质证书编号：乙级 A237044114
(CLASS B OF ARCHITECTURE : A237044114)

总图示意
MASTER PLAN

本施工图应经相关部门审批通过后方可施工，
任何单位和个人不得擅自进行修改。
本图版权归青润工程设计有限公司所有。

单位盖章
DRAWING SEAL

注册工程师章
REGISTERED ENGINEER WORK PERMIT SEAL

建设单位
CONSTRUCTION UNIT

丘凤英、刘小燕

审定
APPROVED

逄成青

审核
REVIEWED

鲁会凯

项目负责人
PEEL MANAGER

鲁会凯

专业负责人
CHIEF ENG.

鲁会凯

校对
CHECKER

覃荷瑛

设计
DESIGNED

赵素英

绘图
DESIGNED

赵素英

项目名称
ITEM

丘凤英、刘小燕住宅楼

子项名称
PROJECT

图名
DRAWING TITLE

三层平面图
四层平面图

设计号
PRO. NO.

QY2025-000

设计阶段
JOB STAGE

竣工图

版本号
VER. NO.

A

类别
SUBJECT


建筑

图号
DWG. NO.

JS-04


日期
DATE

2025. 03

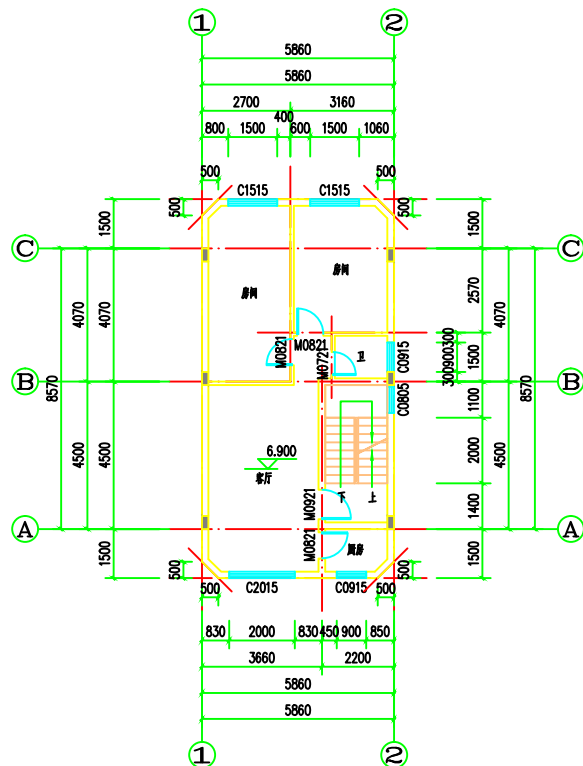

三层平面图 1:100

本层建筑面积：67.30m²
本层计容面积：67.30m²

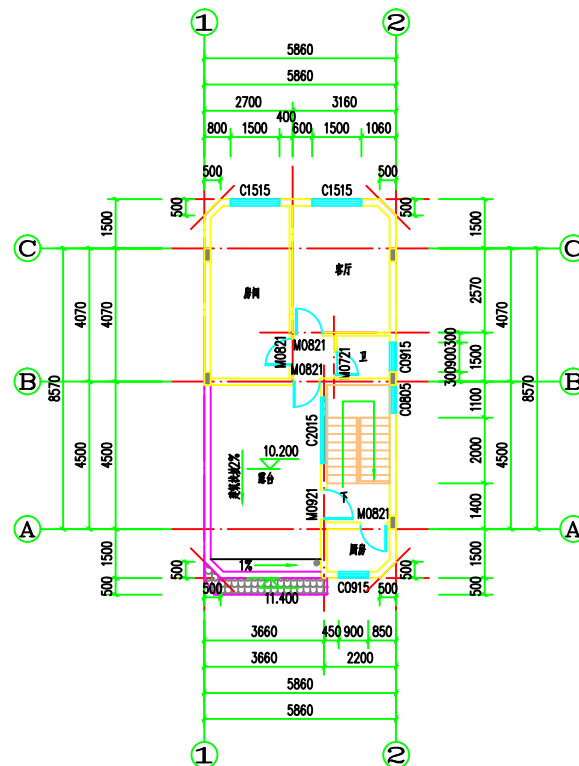

四层平面图 1:100

本层建筑面积：46.42m²
本层计容面积：46.42m²

说明：

1. 未注明门墙距墙柱边100或者靠墙柱边或居中；未注明的窗均居中；
2. 楼梯平台完成地面标高比相应室内完成地面高低30mm；
3. 厨房、卫生间、阳台完成地面标高比相应室内完成地面高低30mm，并以不少于1%的排水坡度坡向地面；
4. 卫生间均设地漏400（详见规格），地板四周除门洞外，均应设不小于200mm高的G20混凝土翻边，遇门口处断开；
5. 图中所有排水仅做示意，具体详见水施工图，设备预留孔位置详见相应的设备施工图；
6. 本图柱子截面，定位仅供参考，具体尺寸详结构图；构造柱布置详结构说明；
7. 单片墙体长度大于5m，超过两倍的层高，墙端部没有钢筋混凝土柱时，在墙体中部或端部设置构造柱；
8. 凡平面中尺寸标注未尽详细处必须参照相应部分详图索引进行施工；