



青润工程设计有限公司
Qingrun Engineering Design Co., Ltd

资质证书编号: 乙级 A237044114
(CLASS B OF ARCHITECTURE : A237044114)

总图示意
MASTER PLAN

本施工图应经相关部门审批通过后方可施工,
任何单位和个人不得擅自进行修改。
本图版权归青润工程设计有限公司所有。

单位资质章
DRAWING SEAL

注册工程师章
REGISTERED ENGINEER WORK PERMIT SEAL

建设单位
CONSTRUCTION UNIT
丘风英、刘小燕

审 定 APPROVED	逄成青	鲁会凯
审 核 REVIEWED	鲁会凯	鲁会凯
项目负责人 PEEL MANAGER	鲁会凯	鲁会凯
专业负责人 CHIEF, ENG.	鲁会凯	鲁会凯
校 对 CHECKER	覃荷瑛	覃荷瑛
设 计 DESIGNED	赵素英	赵素英
绘 图 DESIGNED	赵素英	赵素英


项目名称
ITEM
丘风英、刘小燕住宅楼

子项名称
PROJECT

图 名 DRAWING TITLE


②-①轴立面图

设计号 PRO. NO.	QY2025-003	图别 SUBJECT	建 筑
设计阶段 JOB STAGE	竣工图	图号 DWG. NO.	JS-07
版本号 VER. NO.	A	日期 DATE	2025. 03

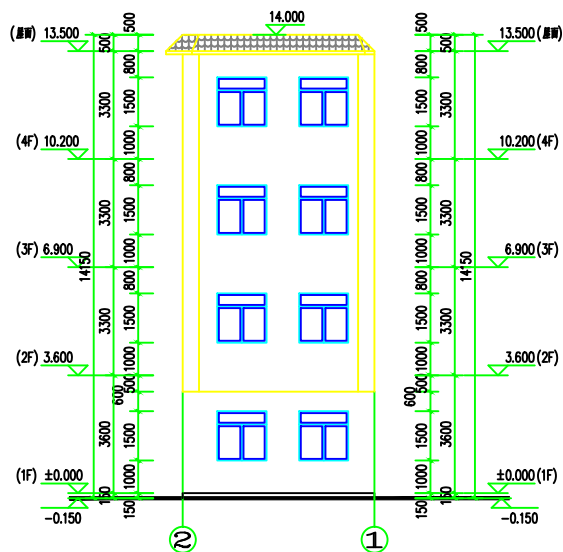

②-①轴立面图 1:100

说明: 立面主墙抹灰扫白

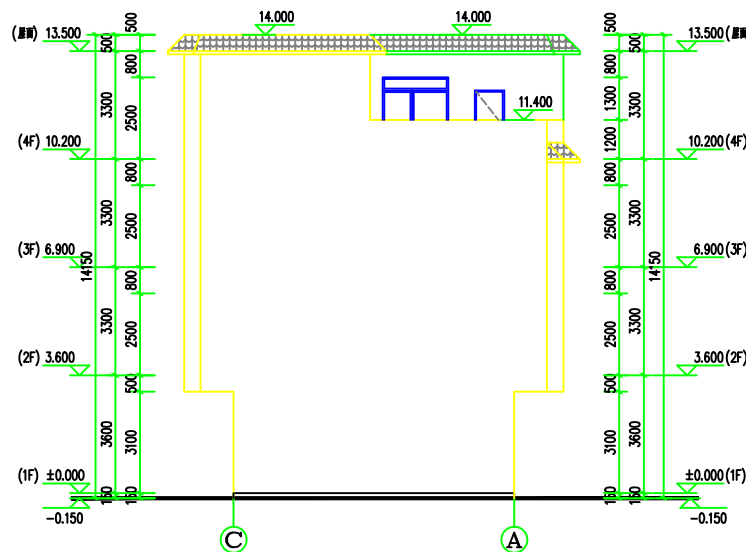


说明: 立面主墙抹灰扫白