



屋面层平面图 1:100

本层建筑面积:12.10m²
本层计容面积:0m²

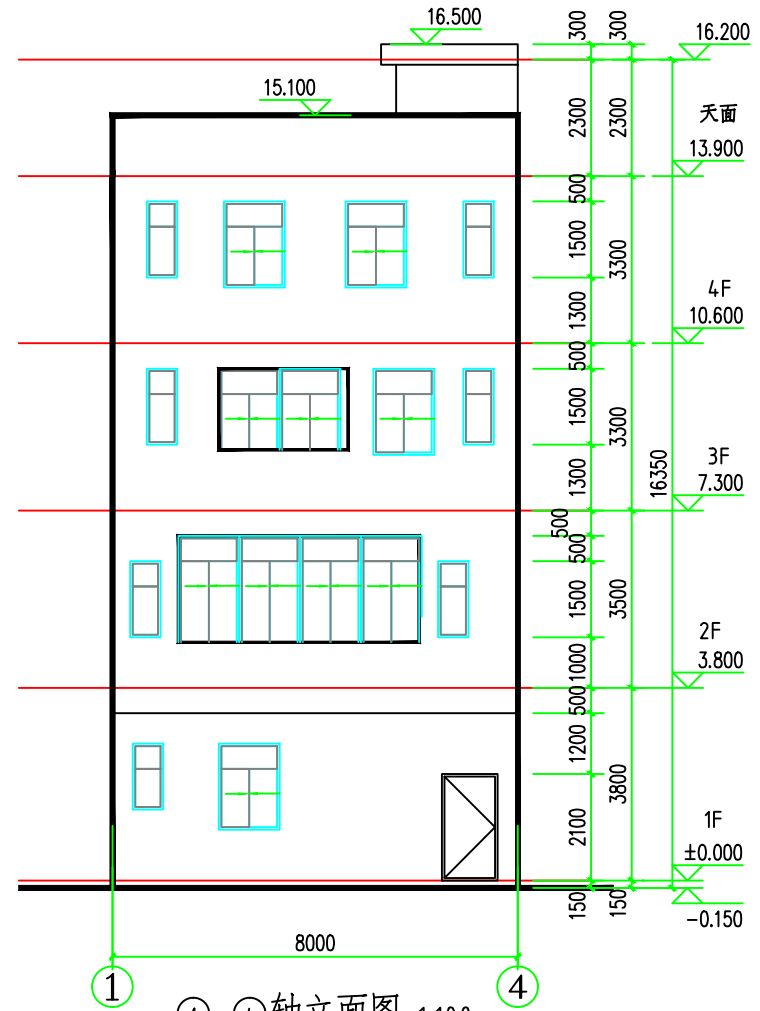

①-④轴立面图 1:100

注: 贴95X45三色纸皮砖

 广东智铭设计有限公司 Guangdong Zhiming Design Co., Ltd.				建设单位	张名区	设计号	
				工程名称	张名区住宅楼	设计阶段	竣工图
				子项名称		专业	建施
审定	杜少平		项目负责人	聂红		图号	JS-05
审核	聂红		校核	余世霖		比例	1:100 版本 1
专业负责人	聂红		设计	张彦志		日期	2025.04

图名: 屋面层平面图
①-④轴立面图