

图例


	新建建筑
	基底边界
	建筑出入口
	定位坐标 (十字)

序号	项目	数值	备注
1	宗地面积	50.00m <sup>2</sup>	
2	总建筑面积	215.00m <sup>2</sup>	
3	总计容建筑面积	215.00m <sup>2</sup>	
4	基底面积	50.00m <sup>2</sup>	
5	容积率	4.3	4.3
6	建筑密度	100%	100%
7	建筑高度	13.350m	13.350m
8	建筑层数	四层	四层

总平面图 1:100


- 备注：1. 总平面图尺寸、标高单位为米。  
 2. 本区所有建筑均为二级耐火等级。  
 3. 本工程坐标采用大地2000坐标。

<b>广东智铭设计有限公司</b> Guangdong Zhining Design Co., Ltd.		建设单位 赵清娥	设计号 设计阶段 竣工图

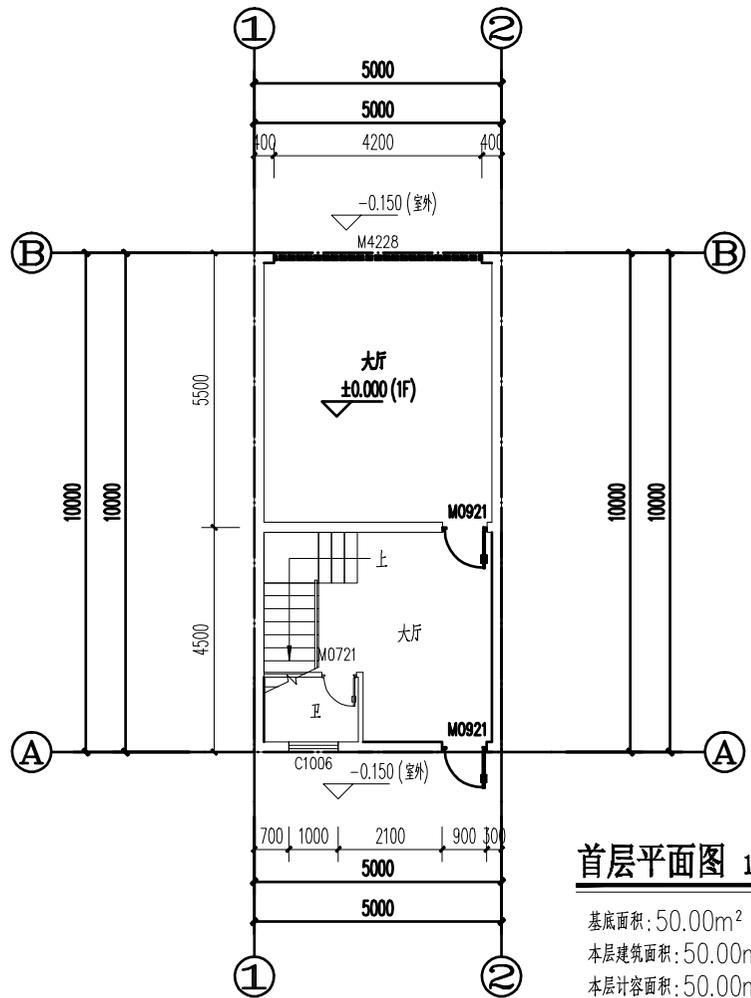

**首层平面图 1:100**

基底面积: 50.00m<sup>2</sup>  
 本层建筑面积: 50.00m<sup>2</sup>  
 本层计容面积: 50.00m<sup>2</sup>

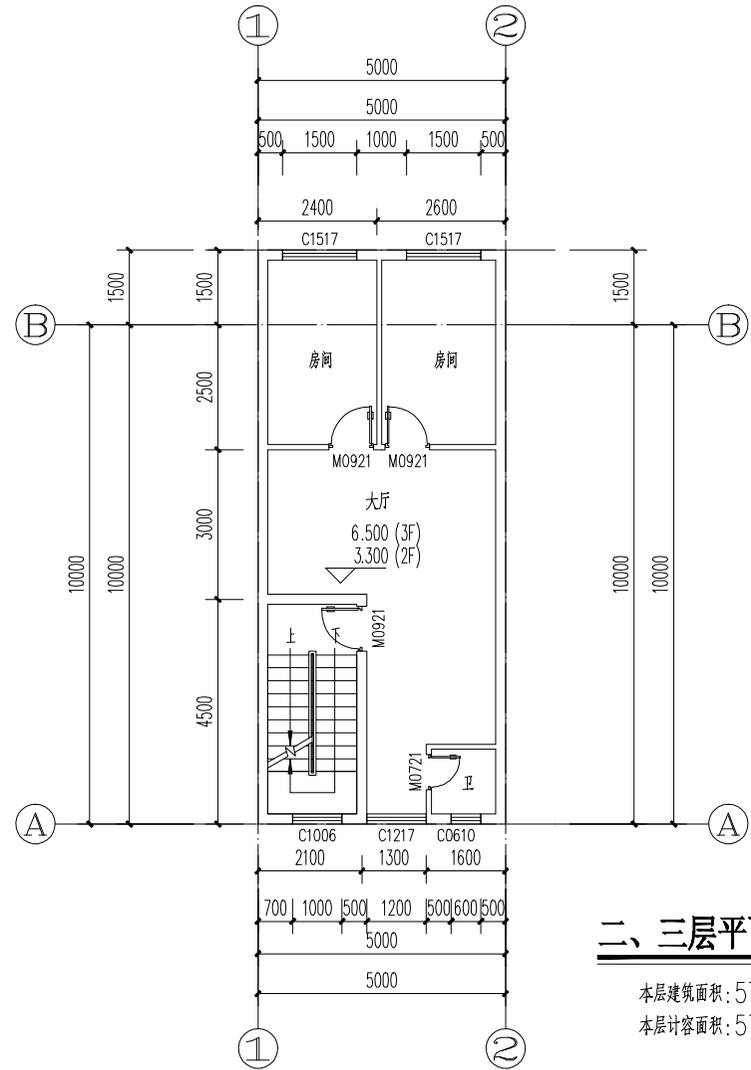

**二、三层平面图 1:100**


本层建筑面积: 57.50m<sup>2</sup>  
 本层计容面积: 57.50m<sup>2</sup>

平面图说明:

1. 室内的门垛宽均为100mm或贴柱贴墙, 如有不同, 见图纸标注。
2. 所有窗台高度低于900mm时, 内侧均设防护栏杆净高>900mm。
3. 所有柱子截面尺寸详设施。
4. 外墙, 分户墙, 及楼梯间分隔墙厚度均为200mm, 内墙厚度为100mm。
5. 户内厨房、卫生间内的设备及案台本图仅为示意, 只预留出电线和上下水位置, 由二次装修时定位及安装。卫生间与厨房器具定位均为二次装修定。
6. 室内所有外露管道应在灌水试验后, 二次装修包管。
7. 女儿墙泛水详参: 11ZJ201 (24)


本栋总建筑面积: 215.00m<sup>2</sup>  
 本栋总计容面积: 215.00m<sup>2</sup>

 <b>广东智铭设计有限公司</b> Guangdong Zhiming Design Co., Ltd.		建设单位	赵清娥		设计号	
		工程名称	赵清娥住宅楼		设计阶段	竣工图
		子项名称			专业	建筑
审定	杜少平	项目负责人	聂红	图名:	首层平面图	
审核	聂红	校核	张彦志		二、三层平面图	
专业负责人	聂红	设计	余世聚	图号	JS-03	
				比例	1:100	版本 1
				日期	2025.07	

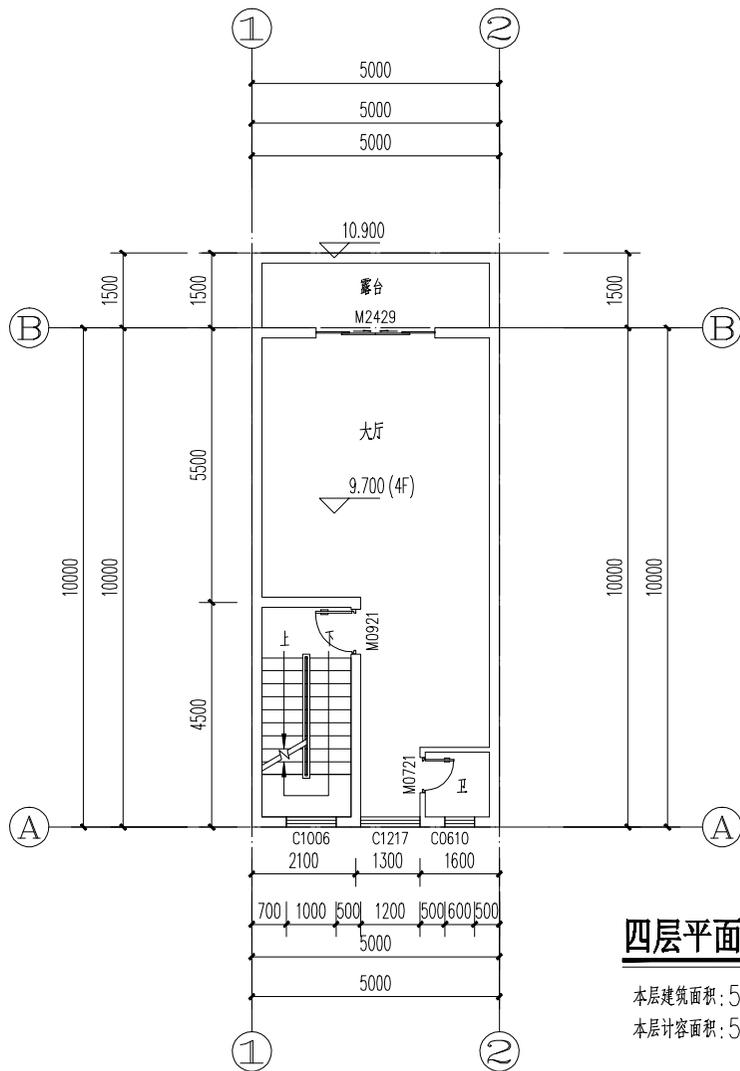

**四层平面图 1:100**

本层建筑面积: 50.00m<sup>2</sup>  
本层计容面积: 50.00m<sup>2</sup>

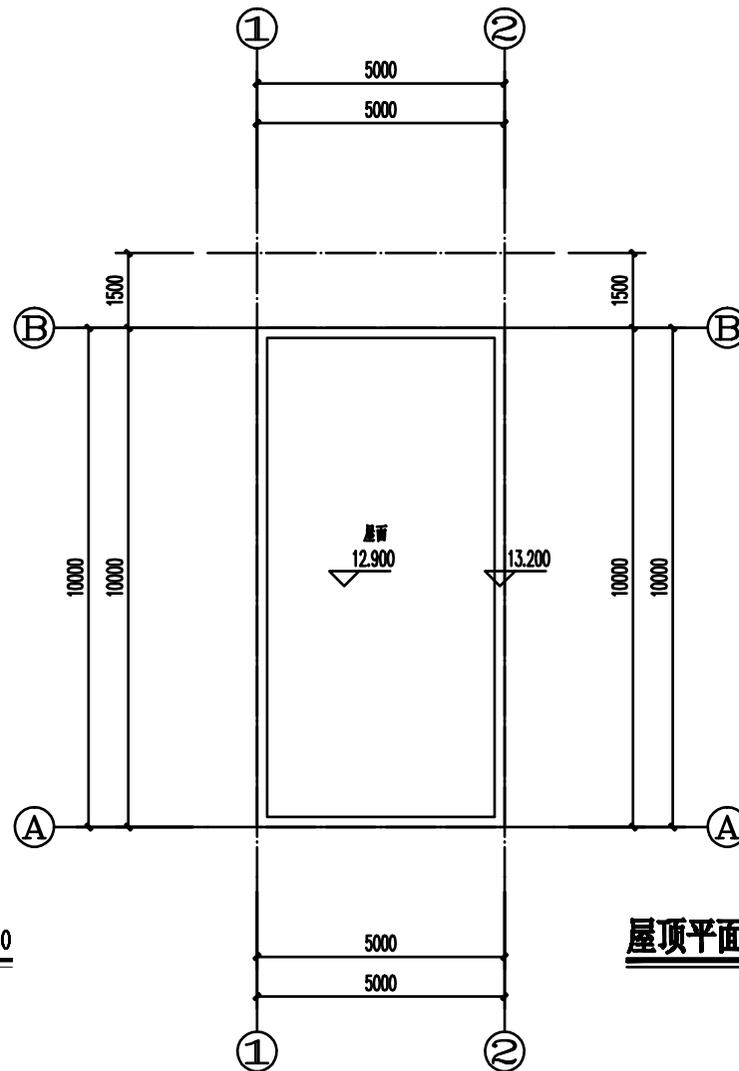


**屋顶平面图 1:100**


平面图说明:

1. 室内的门垛宽均为100mm或贴柱贴墙, 如有不同, 见图纸标注。
2. 所有窗台高度低于900mm时, 内侧均设防护栏杆净高≥900mm。
3. 所有柱子截面尺寸详结施。
4. 外墙, 分户墙, 及楼梯间分隔墙厚度均为200mm, 内墙厚度为100mm。
5. 户内厨房、卫生间内的设备及案台本图仅为示意, 只预留出电线和上下水位置, 由二次装修时定位及安装。卫生间与厨房器具定位均为二次装修定。
6. 室内所有外露管道应在灌水试验后, 二次装修包管。
7. 女儿墙泛水详参: 11ZJ201 (2/24)

 <b>广东智铭设计有限公司</b> Guangdong Zhiming Design Co., Ltd.		建设单位	赵清娥	设计号	
		工程名称	赵清娥住宅楼	设计阶段	竣工图
审定: 杜少平 审核: 聂红 专业负责人: 聂红		子项名称		专业	建筑
		图名:	四层平面图 屋顶平面图	图号	JS-04
项目负责人: 聂红 校核: 张彦志 设计: 余世霖				比例	1:100 版本 1
				日期	2025.07

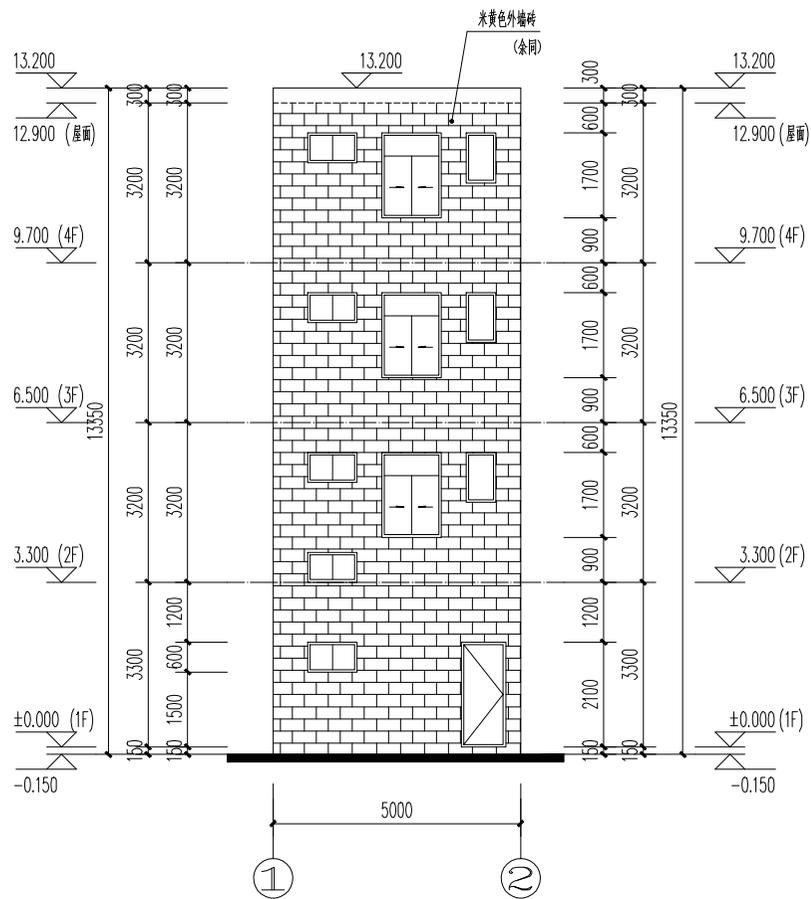

①~②轴立面图 1:100

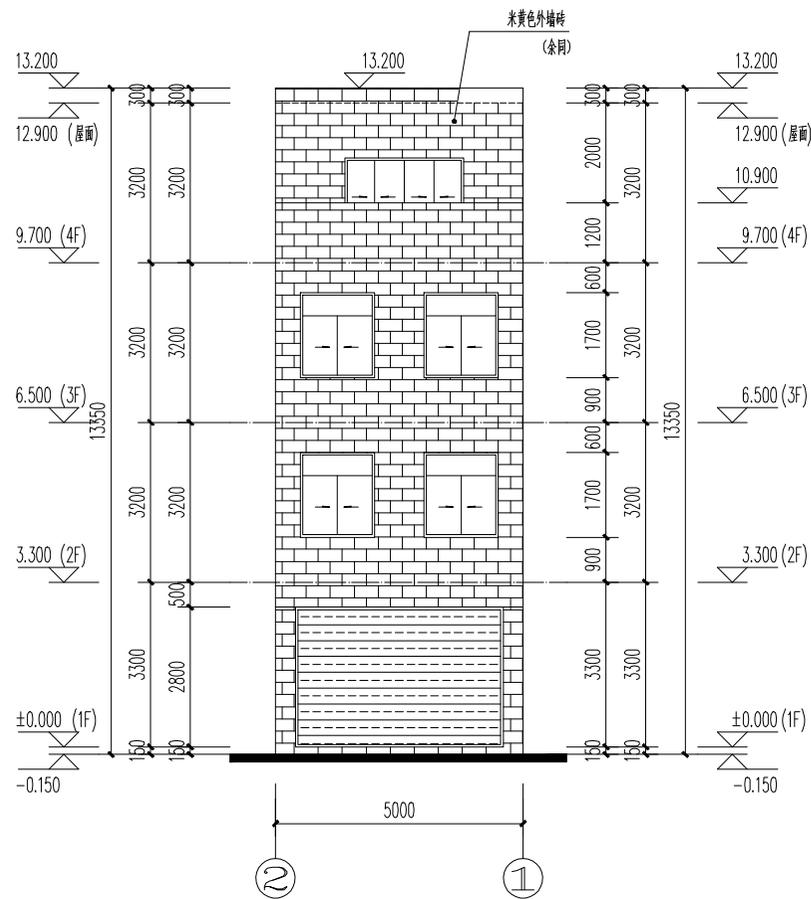

②~①轴立面图 1:100

 <b>广东智铭设计有限公司</b> Guangdong Zhiming Design Co., Ltd.				建设单位	赵清娥	设计号	
				工程名称	赵清娥住宅楼	设计阶段	竣工图
审定	杜少平	项目负责人	聂红	子项名称		专业	建筑
审核	聂红	校核	张彦志	图名:	①~②轴立面图	图号	JS-05
专业负责人	聂红	设计	余世霖		②~①轴立面图	比例	1:100 版本 1
						日期	2025.07