

总图	电气
建筑	给排水
结构	暖通

设计专用章

注册执业章




**万禹工程设计有限公司**

建筑行业（建筑工程）甲级  
风景园林工程设计专项乙级  
市政行业道路工程丙级  
市政行业排水工程丙级

职 责	姓 名	签 署
项目负责	吴小军	吴小军
专业负责	吴小军	吴小军
审 定	吴小军	吴小军
审 核	吴小军	吴小军
校 对	易志禹	易志禹
设 计	陆 劲	陆 劲

建设单位	严敏定
项目名称	严敏定住宅楼
子项名称	排水总平面图
图 名	排水总平面图

日期	2025.05	设计号	WY-2023YDA-006
设计阶段	竣工图	版 次	第一版
专 业	建筑	图 号	JS-08

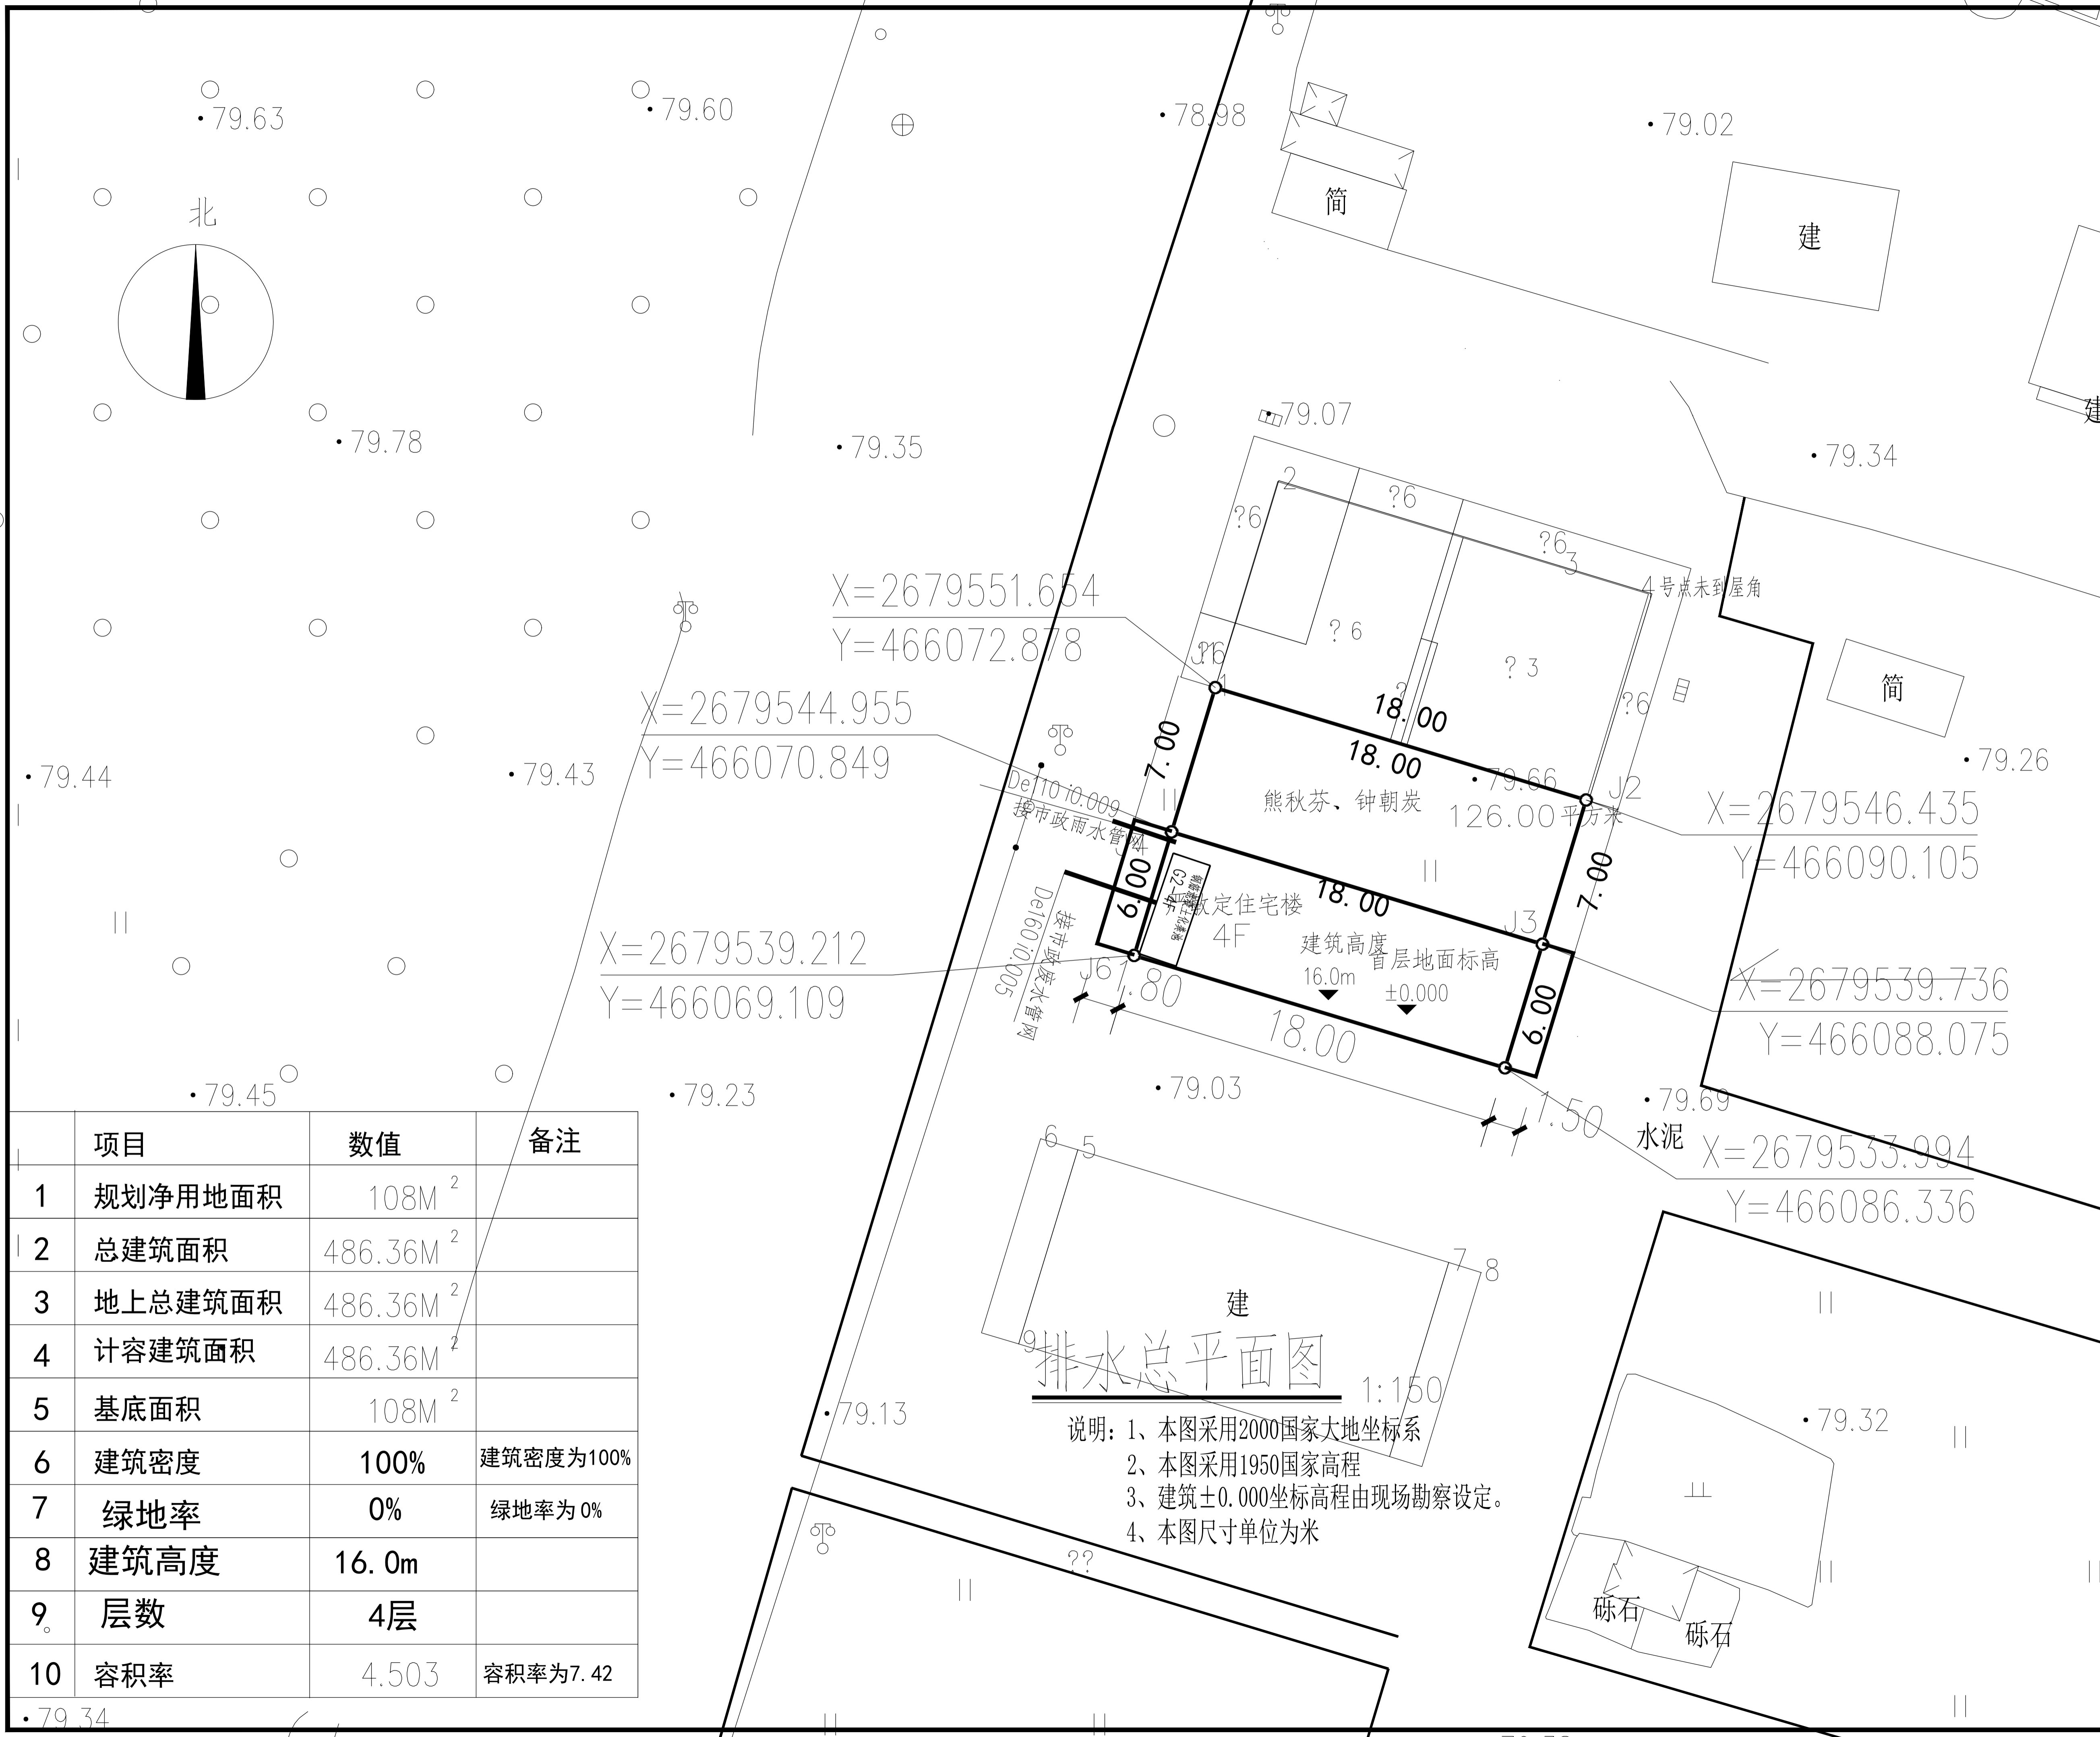

项目	数值	备注
1 规划净用地面积	108M <sup>2</sup>	
2 总建筑面积	486.36M <sup>2</sup>	
3 地上总建筑面积	486.36M <sup>2</sup>	
4 计容建筑面积	486.36M <sup>2</sup>	
5 基底面积	108M <sup>2</sup>	
6 建筑密度	100%	建筑密度为100%
7 绿地率	0%	绿地率为0%
8 建筑高度	16.0m	
9 层数	4层	
10 容积率	4.503	容积率为7.42

**排水总平面图** 1:150

说明：1、本图采用2000国家大地坐标系  
2、本图采用1950国家高程  
3、建筑±0.000坐标高程由现场勘察设定。  
4、本图尺寸单位为米

总图	电气
建筑	给排水
结构	暖通

设计专用章

注册执业章

本图未加盖设计专用章无效




**万禹工程设计有限公司**

建筑行业（建筑工程）甲级  
风景园林工程设计专项乙级  
市政行业道路工程丙级  
市政行业排水工程丙级

职责	姓名	签署
项目负责人	吴小军	吴小军
专业负责	吴小军	吴小军
审定	吴小军	吴小军
审核	吴小军	吴小军
校对	易志禹	易志禹
设计	陆劲	陆劲

建设单位	严敏定
项目名称	严敏定住宅楼
子项名称	
图名	总平面示意图

日期	2025.05	设计号	WY-2023YDA-006
设计阶段	竣工图		
版次	第一版		
专业	建筑		
图号	JS-107		

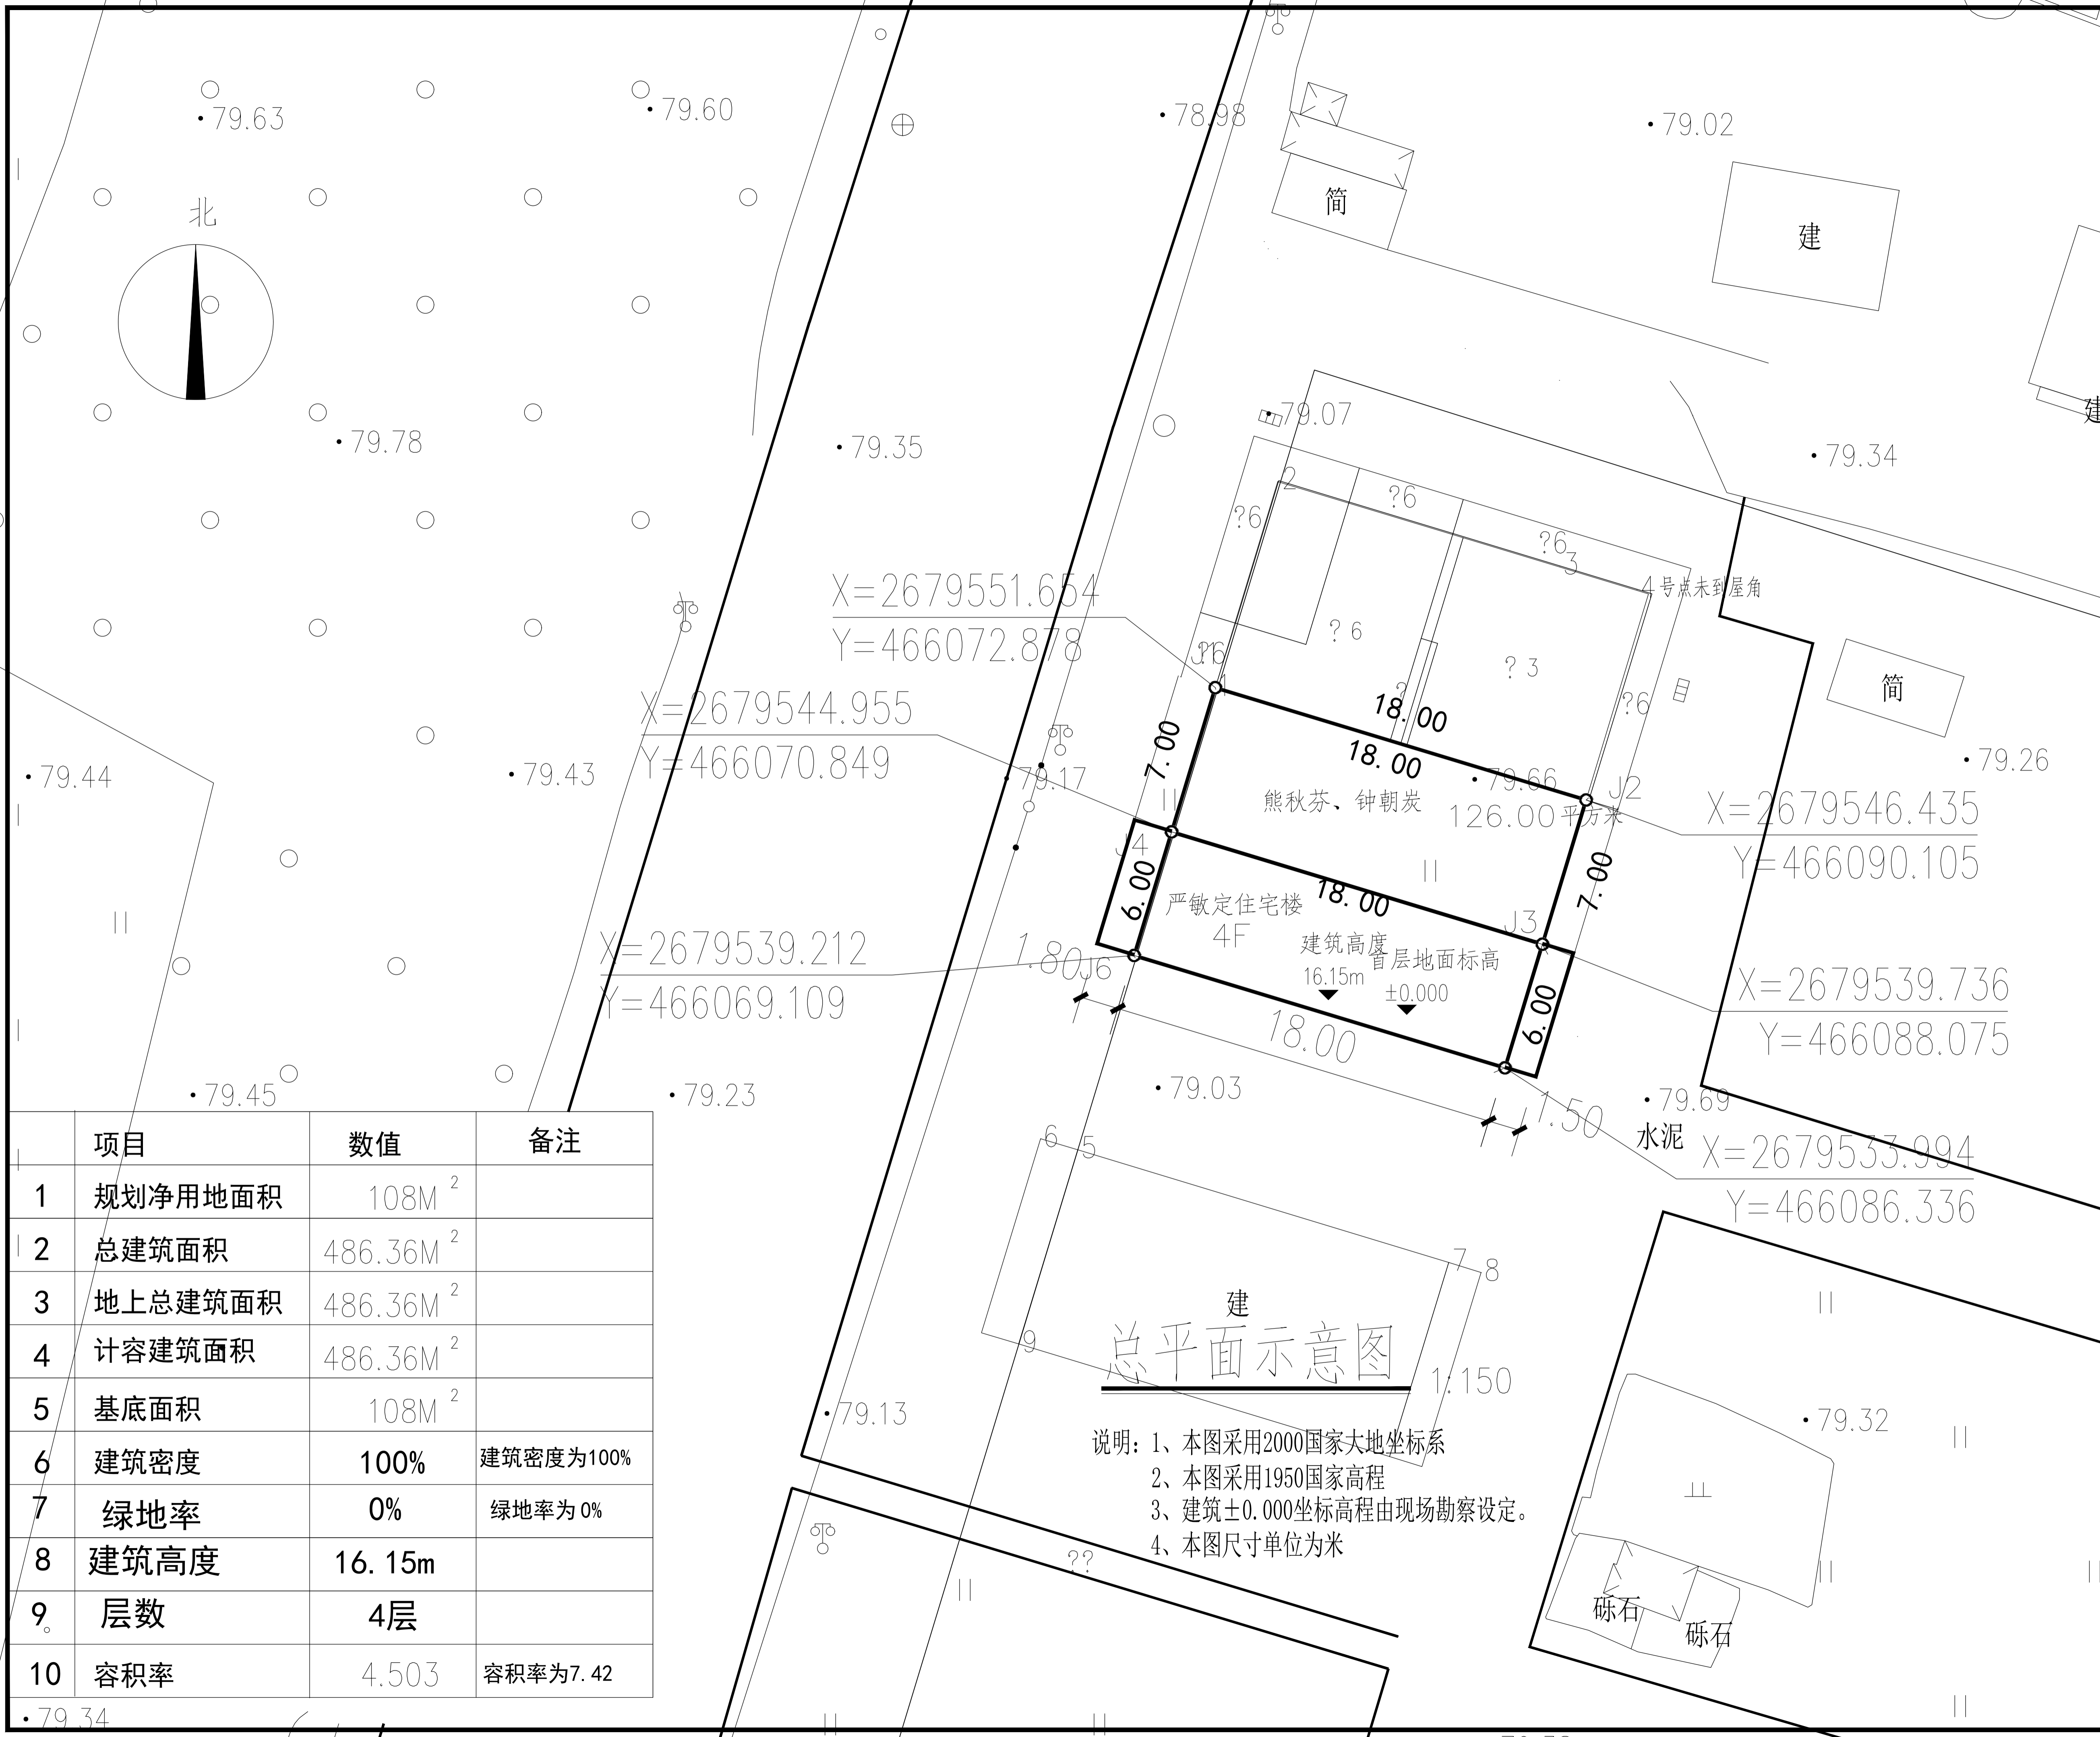

项目	数值	备注
1 规划净用地面积	108M <sup>2</sup>	
2 总建筑面积	486.36M <sup>2</sup>	
3 地上总建筑面积	486.36M <sup>2</sup>	
4 计容建筑面积	486.36M <sup>2</sup>	
5 基底面积	108M <sup>2</sup>	
6 建筑密度	100%	建筑密度为100%
7 绿地率	0%	绿地率为0%
8 建筑高度	16.15m	
9 层数	4层	
10 容积率	4.503	容积率为7.42