



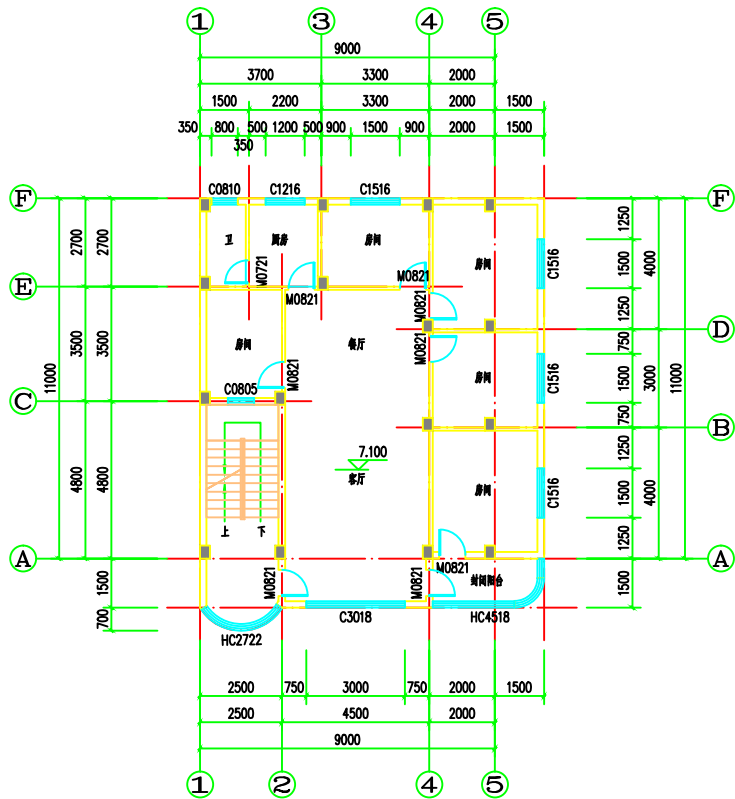

三层平面图 1:100

本层建筑面积: 132.32m²
本层计容面积: 132.32m²

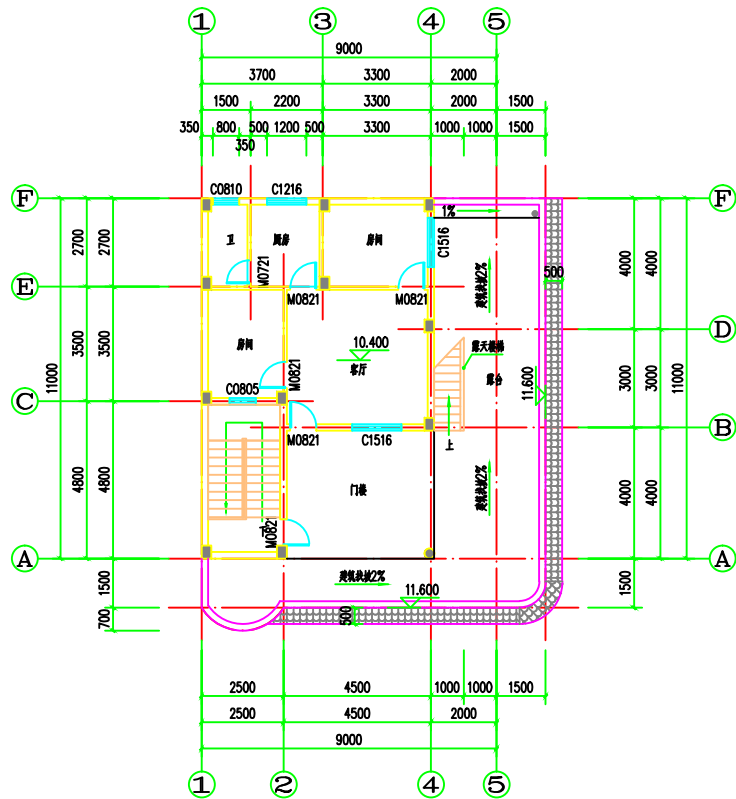

四层平面图 1:100

本层建筑面积: 81.30m²
本层计容面积: 60.55m²
本层不计容面积: 20.75m²

1. 本图纸须经主管部门批准后方可使用。
2. 图中所有尺寸均以标注为准, 除注明者外, 标高以米 (m) 为单位, 其余以毫米 (mm) 为单位。
3. 本专业图纸需结合其他专业图纸同时使用, 如有冲突, 施工前必须与设计师会商; 施工单位不得随意变更图纸, 所有设计变更须经得设计师同意。

分期/ 区位示意图 Stages / Sketch Map Of Location

		青润工程设计有限公司	
证书编号: 建筑行业乙级 A337044114		山东省青岛市市北区莱阳路12号1912室	
审 定	刘雅芬	杨树伟	杨树伟
项目负责	杨树伟	杨树伟	杨树伟
专业负责	杨树伟	杨树伟	杨树伟
审 核	杨树伟	杨树伟	杨树伟
校 对	刘延南	刘延南	刘延南
设 计	赵素英	赵素英	赵素英
绘 图	赵素英	赵素英	赵素英

会 签 栏 CONFIRMED BY

方 案	除 排 水	
建 筑	电 气	
结 构	暖 通	
MECHANICAL		

工程设计出图专用章/ Stamp for Engineering Design

注册人员章 / Seal Of Registry Staff

建设单位 / Olient
李伯仙、黎玉珍

项目名称 / Proj. Name
李伯仙、黎玉珍住宅楼

子项名称 / Sub-Proj. Name

图纸名称 / Drawing Title

三层平面图
四层平面图

项目编号	QY2025-028		
阶 段	竣工图	专 业	建筑
比 例	1:100	版 号	A
日 期	2025.10	修 改 码	1
图 号	JS-04		

说明:

1. 本图门墙距墙柱100或者窗墙柱边居中, 未注明者居中;
2. 楼梯平台完成面标高比楼层完成面标高高低30mm;
3. 厨房、卫生间、阳台完成面标高比楼层完成面标高高低30mm, 并计不小于1%的排水坡度坡向地漏;
4. 卫生间均按400 (详见做法), 最低四周除门外, 均不能小于200mm高C20素混凝土翻边, 门口处新浇;
5. 图中所有排水位指示, 具体详见本施工, 设备预留孔位置详见相应的设备施工;
6. 本图尺寸标注, 定体仅供参考, 其他尺寸详做法; 将墙体有窗洞处标注;
7. 单片墙体长度大于5m, 墙体两端的墙体, 墙体加设构造柱, 在墙体中部或端部设置构造柱;
8. 几平图中尺寸标注未及墙体头部的墙体应分别标注进行施工;