
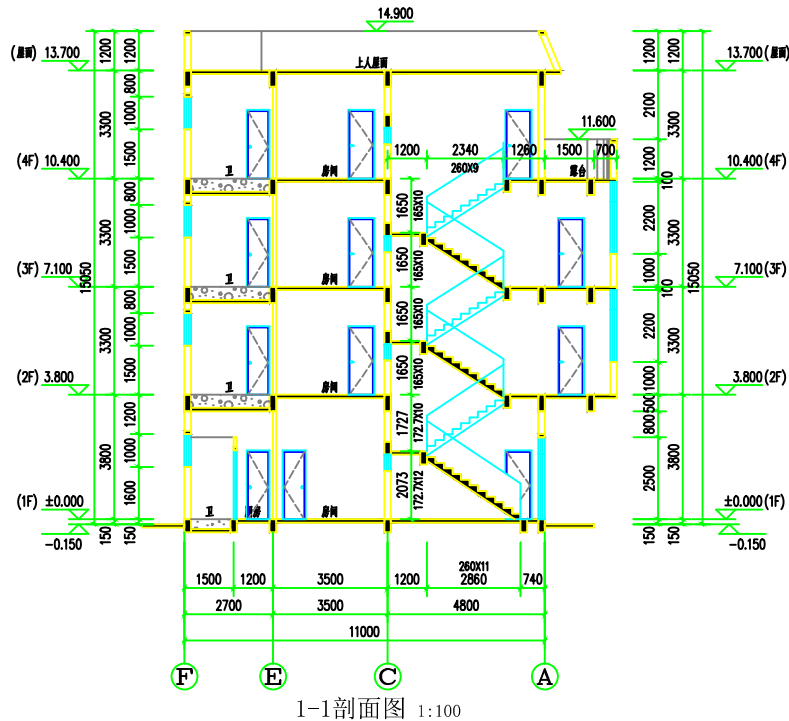


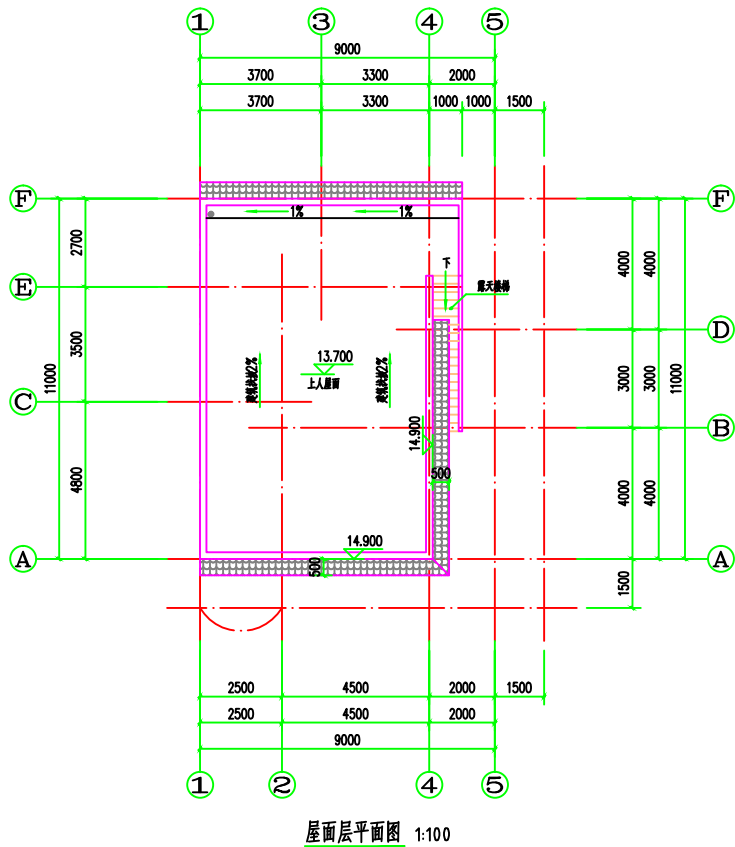

注: 楼梯栏杆选用: 11ZJ401 楼梯扶手选用: 11ZJ401

靠墙扶手选用: 11ZJ401 楼梯起步选用: 11ZJ401

扶手净高不应小于0.9m; 楼梯水平段栏杆长度大于0.5m时,
其扶手净高不应小于1.05m。楼梯栏杆垂直杆件间净空不应大于0.11m。

1. 本图纸须经主管部门批准后方可使用。
2. 图中所有尺寸均以标注为准, 除注明者外, 标高以米(m)为单位, 其余以毫米(mm)为单位。
3. 本专业图纸需结合其他专业图纸同时使用, 如有冲突, 施工前必须与设计师会商; 施工单位不得随意变更图纸, 所有设计变更须经设计师同意。

分期/ 区位示意图 Stages / Sketch Map Of Location

青润工程设计有限公司			
证书编号: 建筑行业乙级 A337044114			
山东省青岛市市北区莱阳路12号1912室			
审 定	刘雅芬	刘雅芬	
项目负责	杨树伟	杨树伟	
专业负责	杨树伟	杨树伟	
审 核	杨树伟	杨树伟	
校 对	刘延南	刘延南	
设 计	赵素英	赵素英	
绘 图	赵素英	赵素英	

会 签 栏 CONFIRMED BY			
方 案	除 排 水		
建 筑	电 气		
结 构	暖 通		
机 电	机 电		

工程设计专用章/ Stamp for Engineering Design

注册人员章 / Seal Of Registry Staff

建设单位 / Olient
李伯仙、黎玉珍

项目名称 / Proj. Name
李伯仙、黎玉珍住宅楼

子项名称 / Sub-Prej. Name

图纸名称 / Drawing Title

屋面层平面图
1-1剖面图

项目编号	QY2025-028		
阶 段	竣工图	专 业	建筑
比 例	1:100	版 号	A
日 期	2025.10	修 改 码	1
图 号	JB-05		