



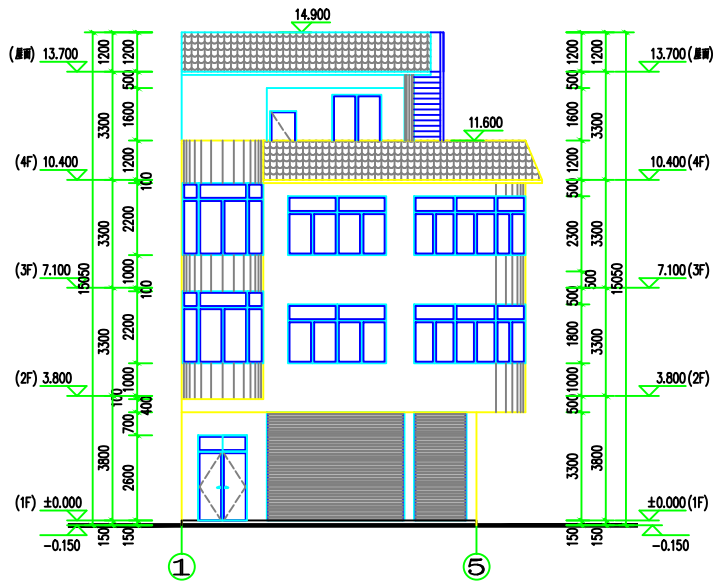

①-⑤轴立面图 1:100

说明：立面主墙贴白色外墙砖
凸出的线条贴褐红色外墙砖

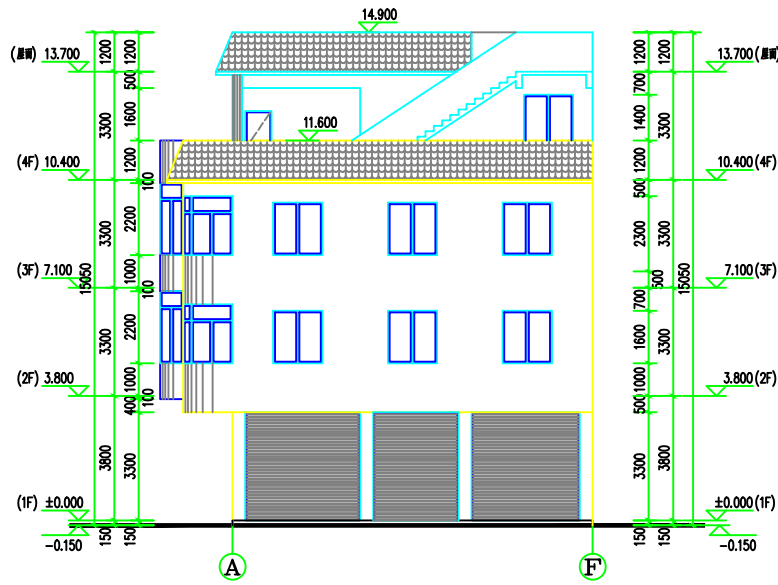

A-F轴立面图 1:100

说明：立面主墙贴白色外墙砖
凸出的线条贴褐红色外墙砖

1. 本图纸须经主管部门批准后方可使用。
2. 图中所有尺寸均以标注为准, 除注明者外, 标高以米 (m) 为单位, 其余以毫米 (mm) 为单位。
3. 本专业图纸需结合其他专业图纸同时使用, 如有冲突, 施工前必须与设计师会商; 施工单位不得随意变更图纸, 所有设计变更须经征得设计师同意。

分期/ 区位示意图 Stages / Sketch Map Of Location




审 定	刘雅芬	刘雅芬
项目负责	杨树伟	杨树伟
项目审核	杨树伟	杨树伟
专业负责	杨树伟	杨树伟
审 核	杨树伟	杨树伟
校 对	刘延南	刘延南
设 计	赵素英	赵素英
绘 图	赵素英	赵素英

会 签 栏 CONFIRMED BY		
方 案	除 排 水	
建 筑	电 气	
结 构	暖 通	
MECHANICAL		

工程设计专用章/ Stamp for Engineering Design

注册人员章 / Seal Of Registry Staff

建设单位 / Client

李伯仙、黎玉珍

项目名称 / Proj. Name

李伯仙、黎玉珍住宅楼

子项名称 / Sub-Prej. Name

图纸名称 / Drawing Title

①-⑤轴立面图

项目编号	QY2025-028		
阶 段	竣工图	专 业	建筑
比 例	1:100	版 号	A
日 期	2025.10	修 改 码	1
图 号	JS-06		