


1. 本图纸须经主管部门批准后方可使用。
2. 图中所有尺寸均以标注为准,除注明者外,标高以米(m)为单位,其余以毫米(mm)为单位。
3. 本专业图纸需结合其他专业图纸同时使用,如有冲突,施工前必须与设计师会商;施工单位不得随意变更图纸,所有设计变更须经征得设计师同意。

分期/ 区位示意图 Stages / Sketch Map Of Location

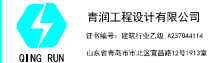

审 定	刘雅芬	刘雅芬
项目负责	杨树伟	杨树伟
专业负责	杨树伟	杨树伟
审 核	杨树伟	杨树伟
校 对	刘延南	刘延南
设 计	赵素英	赵素英
绘 图	赵素英	赵素英

会 签 栏 CONFIRMED BY		
方 案	给排水	
建 筑	电 气	
结 构	暖通	
MECHANICAL		

工程设计专用章/ Stamp for Engineering Design

注册人员章 / Seal Of Registry Staff

建设单位 / Client

李伯仙、黎玉珍

项目名称 / Proj.Name

李伯仙、黎玉珍住宅楼

子项名称 / Sub-Prej. Name

图纸名称 / Drawing Title

⑤-①轴立面图
⑤-①轴立面图


项目编号 QY2025-028

阶 段 竣工图 专 业 建筑

比 例 1:100 版 号 A


日 期 2025.10 修 改 码 1

图 号 JS-07

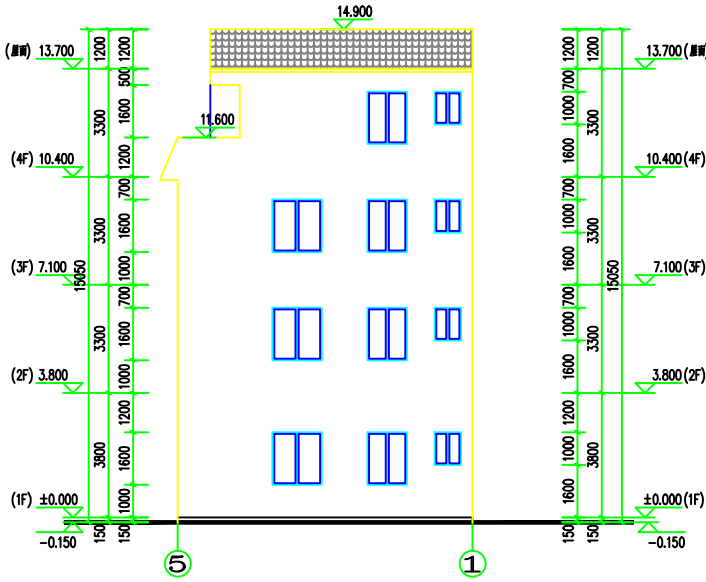

⑤-①轴立面图 1:100

说明: 立面主墙贴白色外墙砖
凸出的线条贴褐红色外墙砖

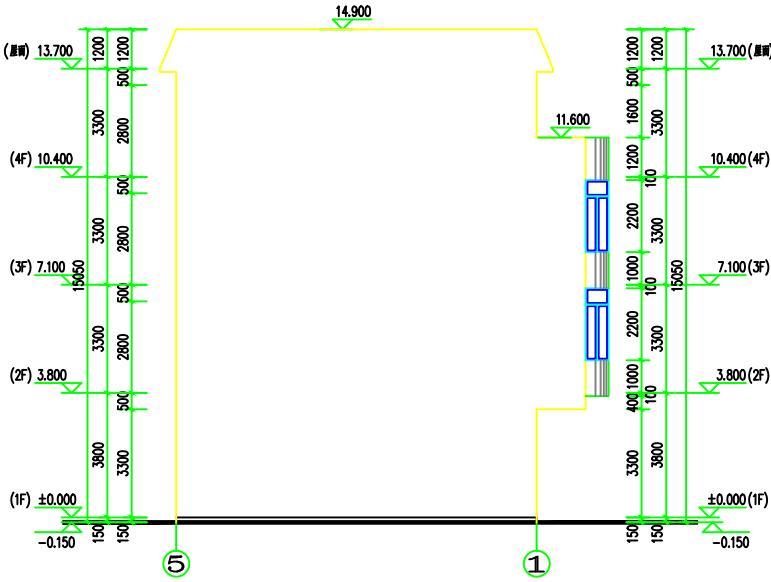

⑤-①轴立面图 1:100

说明: 立面主墙贴白色外墙砖
凸出的线条贴褐红色外墙砖