



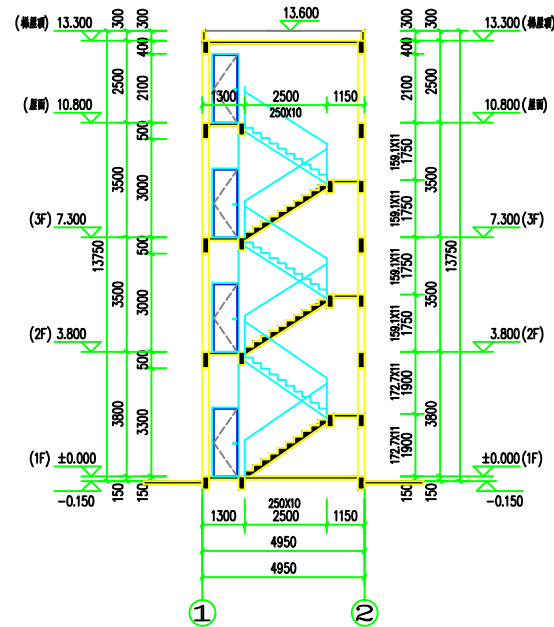

注：楼梯栏杆选用：11Z1401 楼梯扶手选用：11Z1401
靠墙扶手选用：11Z1401 楼梯起步选用：11Z1401
扶手净高不应小于0.9m；楼梯水平段栏杆长度大于0.5m时，
其扶手净高不应小于1.05m。楼梯栏杆垂直杆件间净空不应大于0.11m。

1. 本图纸须经主管部门批准后方可使用。
2. 图中所有尺寸均以标注为准，除注明者外，标高以米（m）为单位，其余以毫米（mm）为单位。
3. 本专业图纸需结合其他专业图纸同时使用，如有冲突，施工前必须与设计师会商；施工单位不得随意变更图纸，所有设计变更须经征得设计师同意。

分期/ 区位示意图 Stages / Sketch Map Of Location

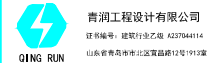

审 定	刘雅芬	刘雅芬
项目负责	杨树伟	杨树伟
专业负责	杨树伟	杨树伟
审 核	杨树伟	杨树伟
校 对	刘延南	刘延南
设 计	赵素英	赵素英
绘 图	赵素英	赵素英

会 签 栏 CONFIRMED BY		
方 案	给排水	
建 筑	电 气	
结 构	暖通	
MECHANICAL		

工程设计出图专用章/ Stamp for Engineering Design

注册人员章 / Seal Of Registry Staff

建设单位 / Client
刘洋荷、罗彩萍

项目名称 / Proj. Name
刘洋荷、罗彩萍住宅楼

子项名称 / Sub-Prej. Name

图纸名称 / Drawing Title

1-1剖面图

项目编号	QY2025-022		
阶 段	竣工图	专 业	建筑
比 例	1:100	版 号	A
日 期	2025.09	修 改 码	1
图 号	JS-05		