



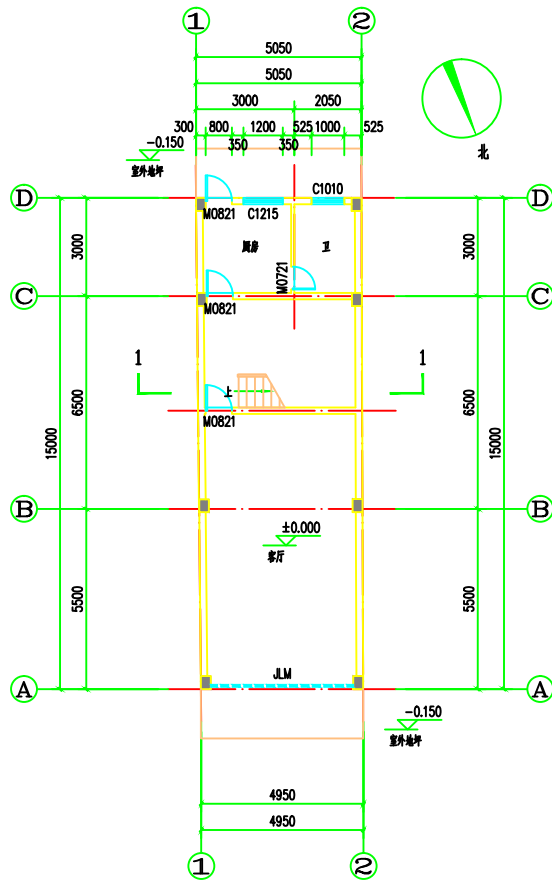

首层平面图 1:100
总建筑面积: 75.00m²
本层建筑面积: 75.00m²
总建筑面积: 269.23m²
本层建筑面积: 250.66m²
不计面积: 18.57m²

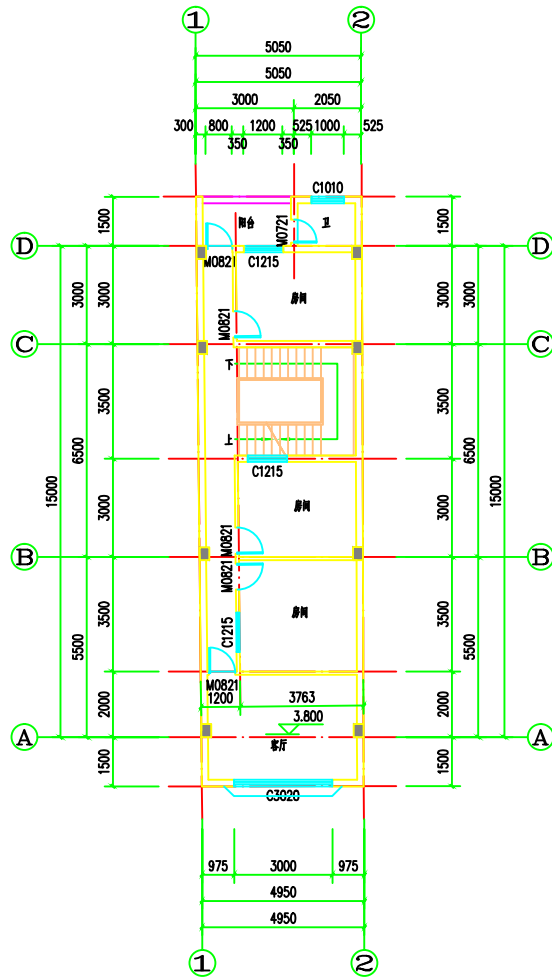

二层平面图 1:100
总建筑面积: 87.83m²
本层建筑面积: 87.83m²

1. 本图纸须经主管部门批准后方可使用。
2. 图中所有尺寸均以标注为准, 除注明者外, 标高以米 (m) 为单位, 其余以毫米 (mm) 为单位。
3. 本专业图纸需结合其他专业图纸同时使用, 如有冲突, 施工前必须与设计师会商; 施工单位不得擅自变更图纸, 所有设计变更须经设计师同意。

分期/ 区位置示意图 Stages / Sketch Map Of Location

青润工程设计有限公司			
证书编号: 建筑行业乙级 A337044114			
山东省青岛市市北区莱阳路12号1912室			
审 定	刘雅芬	刘雅芬	
项目负责	杨树伟	杨树伟	
专业负责	杨树伟	杨树伟	
审 核	杨树伟	杨树伟	
校 对	刘延南	刘延南	
设 计	赵素英	赵素英	
绘 图	赵素英	赵素英	

会 签 栏 CONFIRMED BY			
方 案		除 排 水	
建 筑		电 气	
结 构		暖 通	

工程设计专用章/ Stamp for Engineering Design

注册人员章 / Seal Of Registry Staff

建设单位 / Client
刘洋苟、罗彩萍

项目名称 / Proj. Name
刘洋苟、罗彩萍住宅楼

子项名称 / Sub-Prej. Name

图纸名称 / Drawing Title
首层平面图
二层平面图

项目编号	QY2025-022		
阶 段	竣工图	专 业	建筑
比 例	1:100	版 号	A
日 期	2025.09	修 改 码	1
图 号	JS-03		

- 说明:
1. 未注明门垛距墙柱边100或者靠墙柱边成居中; 未注明的窗均居中;
 2. 楼梯平台完成地面标高比相应室内完成地面标高低30mm, 并以不少于1%的排水坡度坡向地漏;
 3. 厨房、卫生间: 阳台完成地面标高比相应室内完成地面标高低30mm, 并以不少于1%的排水坡度坡向地漏;
 4. 卫生间均做沉池400 (详见结构), 楼板四周除门洞外, 均应做不小于200mm高的C20混凝土翻边, 遇门口处断开;
 5. 图中所有排水仅做示意, 具体详见水施工图, 设备预留孔位置详见相应的设备施工图;
 6. 本图柱子截面, 定位仅供参考, 具体尺寸详结构图; 构造柱布置详结构说明;
 7. 单片墙体长度大于5m, 超过两倍的层高, 墙端部没有钢筋轮墙、柱时, 在墙体中部或端部设置构造柱;
 8. 凡平面中尺寸标注未尽详细处必须参照相应部分详图索引进行施工;