



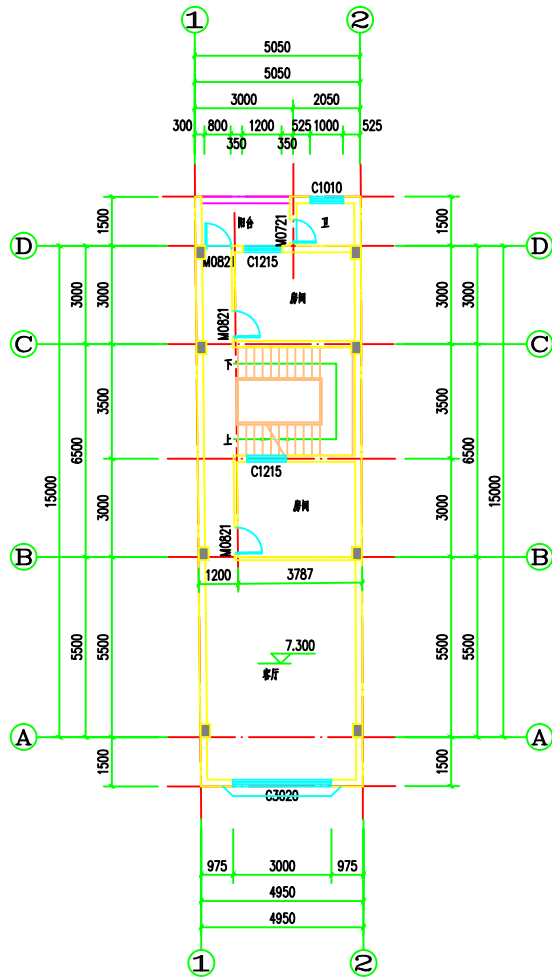

三层平面图 1:100
本层建筑面积: 87.83m²
本层计容面积: 87.83m²

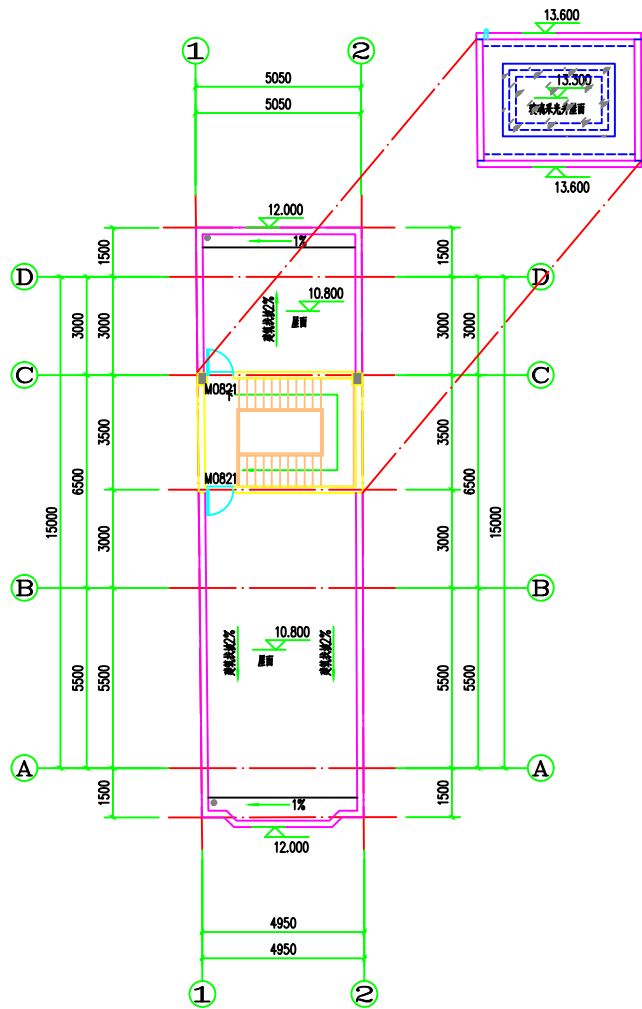

屋面层平面图 1:100
本层建筑面积: 18.57m²
本层计容面积: 18.57m²

1. 本图纸须经主管部门批准后方可使用。

2. 图中所有尺寸均以标注为准, 除注明者外, 标高以米 (m) 为单位, 其余以毫米 (mm) 为单位。

3. 本专业图纸需结合其他专业图纸同时使用, 如有冲突, 施工前必须与设计师会商; 施工单位不得擅自变更图纸, 所有设计变更须经设计师同意。

分期/ 区位示意图 Stages / Sketch Map Of Location

QING RUN

青润工程设计有限公司

证书编号: 建筑行业乙级 A337044114

山东省青岛市市北区莱阳路12号1912室

审 定

刘雅芬

刘雅芬

项目负责

杨树伟

杨树伟

专业负责

杨树伟

杨树伟

审 核

杨树伟

杨树伟

校 对

刘延南

刘延南

设 计

赵素英

赵素英

绘 图

赵素英

赵素英

会 签 栏

CONFIRMED BY

方 案

ARCHITECTURE

除 排 水

PLUMBING

建 筑

CONSTRUCTION

电 气

ELECTRICAL

结 构

STRUCTURE

暖 通

MECHANICAL

工程设计专用章/ Stamp for Engineering Design

注册人员章 / Seal Of Registry Staff

建设单位 / Client

刘洋苟、罗彩萍

项目名称 / Proj. Name

刘洋苟、罗彩萍住宅楼

子项名称 / Sub-Proj. Name

图纸名称 / Drawing Title

三层平面图
屋面层平面图

项目编号

QY2025-022

阶 段

竣工图

专 业

建筑

比 例

1:100

版 号

A

日 期

2025.09

修 改 码

1

图 号

JS-04

说明:

1. 未注明门垛距墙柱边100或者靠墙柱边成居中, 未注明的窗均居中;
2. 楼梯平台完成地面标高比相应室内完成地面标高低30mm, 并以不少于1%的排水坡度坡向地漏;
3. 厨房、卫生间、阳台完成地面标高比相应室内完成地面标高低30mm, 并以不少于1%的排水坡度坡向地漏;
4. 卫生间均做沉池400 (详见结构), 楼板四周除门洞外, 均应做不小于200mm高的C20混凝土翻边, 遇门口处断开;
5. 图中所有排水仅做示意, 具体详见水施工图, 设备预留孔位置详见相应的设备施工图;
6. 本图柱子截面, 定位仅供参考, 具体尺寸详结构图; 构造柱布置详结构说明;
7. 单片墙体长度大于5m, 超过两层的层高, 墙端部设有钢筋轮墙、柱时, 在墙体中部或端部设置构造柱;
8. 凡平面中尺寸标注未尽详细处必须参照相应部分详图索引进行施工;