


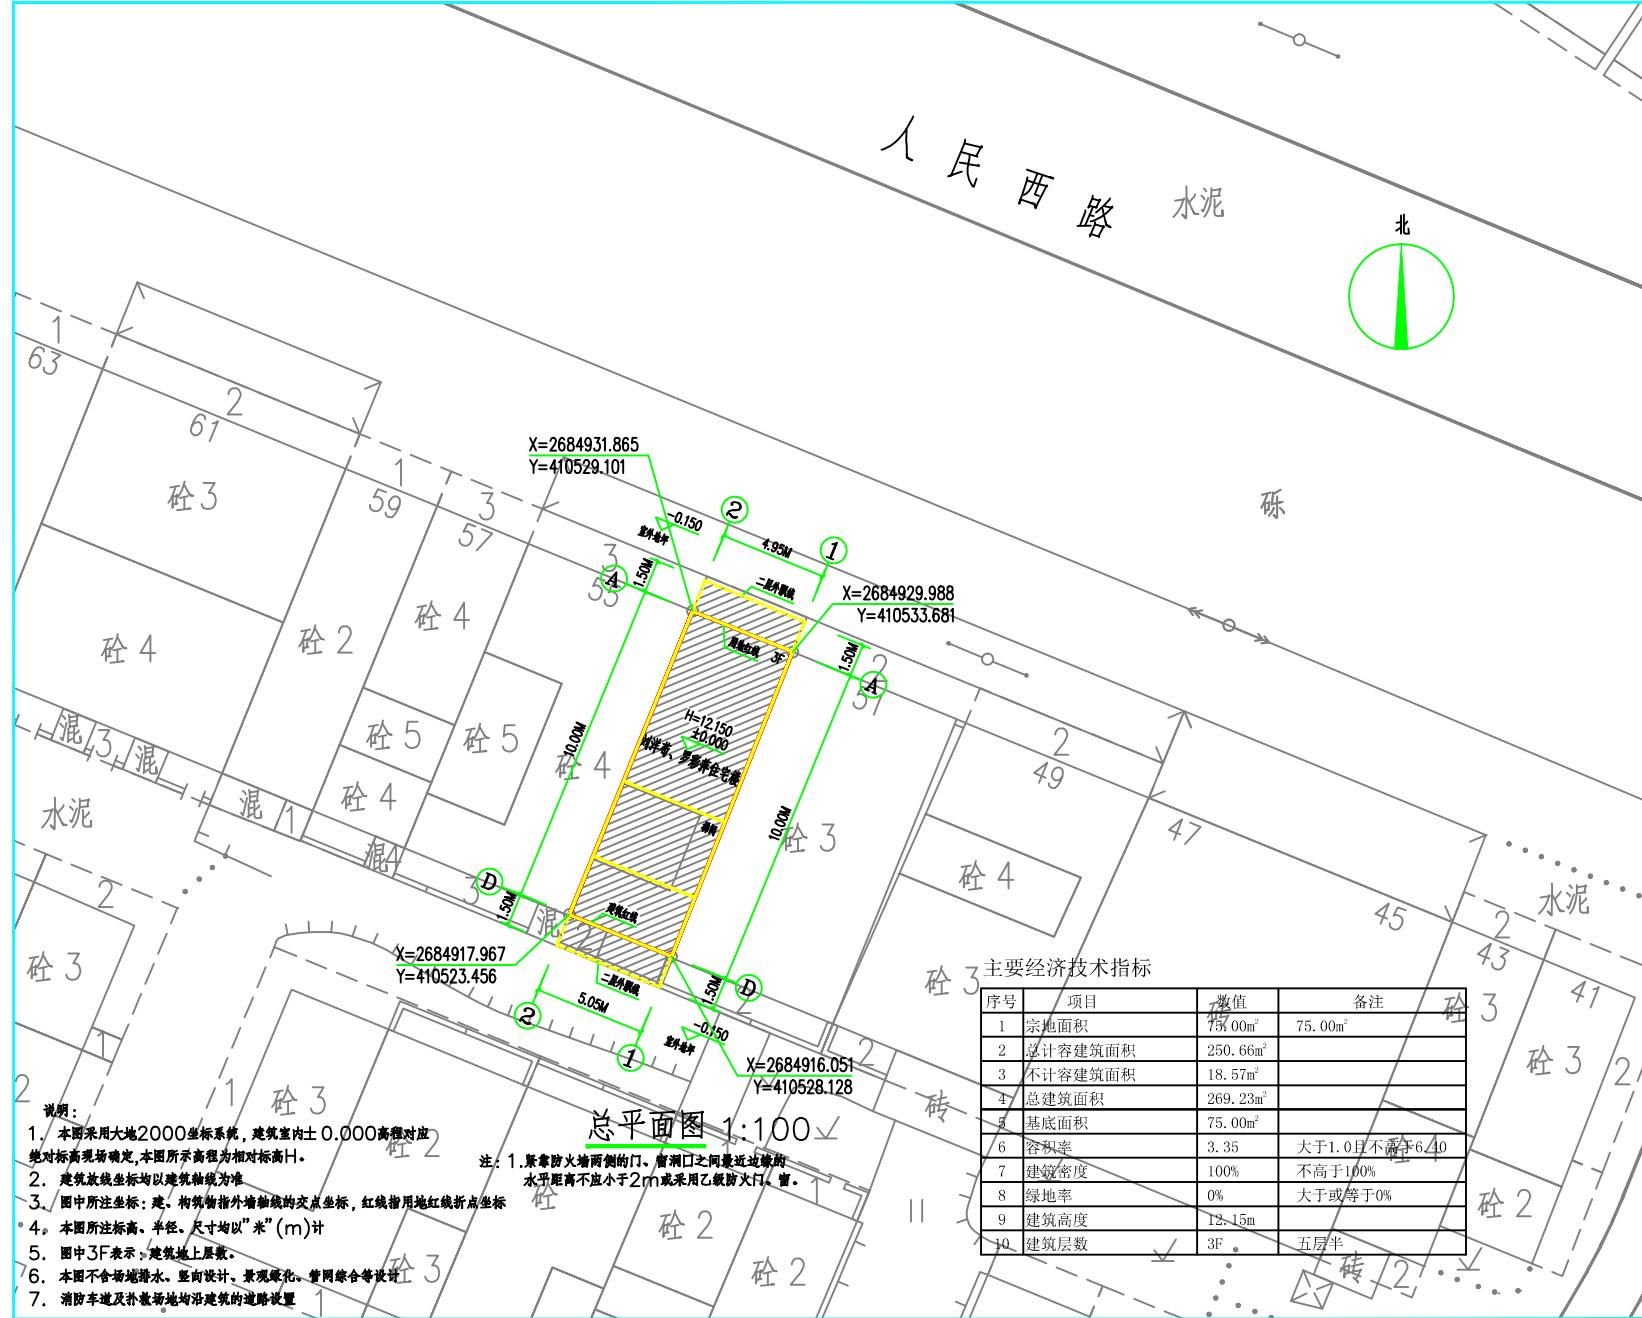

1. 本图纸须经主管部门批准后方可使用。
2. 图中所有尺寸均以标注为准。除注明者外，标高以米（m）为单位，其余以毫米（mm）为单位。
3. 本专业图纸需结合其他专业图纸同时使用，如有冲突，施工前必须与设计师会商；施工单位不得随意变更图纸，所有设计变更须经设计师同意。

分期 / 区位示意图 Stages / Sketch Map Of Location

QING RUN

青润工程设计有限公司

证书编号：建筑行业乙级 A337040114

山东省青岛市市北区登州路12号1913室

审定

刘雅芬

刘雅芬

项目负责

杨树伟

杨树伟

专业负责

杨树伟

杨树伟

审核

杨树伟

杨树伟

校对

刘延南

刘延南

设计

赵素英

赵素英

绘图

赵素英

赵素英

会签栏 CONFIRMED BY

方 案

除排水

建 筑

电 气

结 构

暖 通

MECHANICAL

工程设计出图专用章 / Stamp for Engineering Design

注册人员章 / Seal Of Registry Staff

建设单位 / Client

刘洋苟、罗彩萍

项目名称 / Proj. Name

刘洋苟、罗彩萍住宅楼

子项名称 / Sub-Proj. Name

图纸名称 / Drawing Title

总平面图

项目编号

0Y2025-022

阶 段

竣工图

专 业

建筑

比 例

1:100

版 号

A

日 期

2025.09

修 改 码

1

图 号

JS-02