


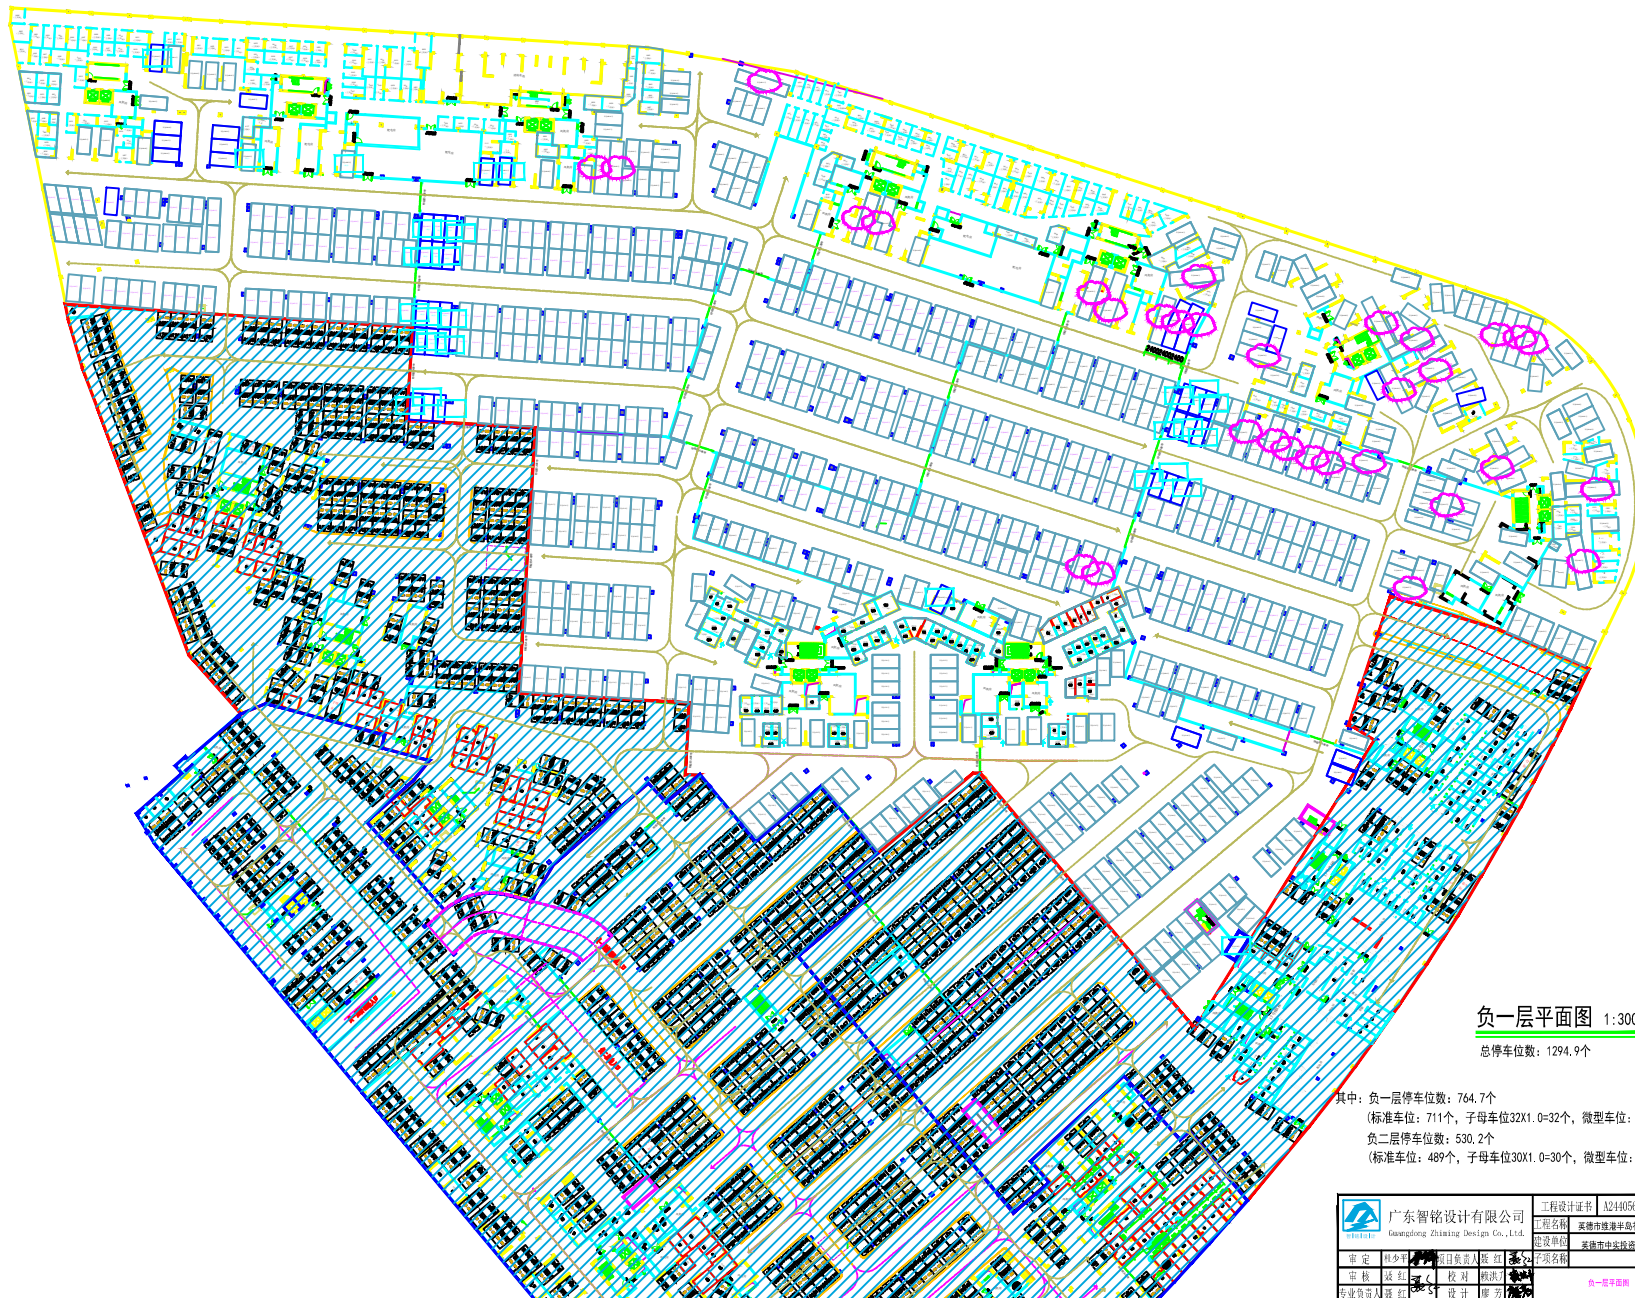

负一层平面图 1:300

总停车位: 1294.9个

其中: 负一层停车位: 764.7个
(标准车位: 711个, 子母车位32X1.0=32个, 微型车位: 31X0.7=21.7个)。
负二层停车位: 530.2个
(标准车位: 489个, 子母车位30X1.0=30个, 微型车位: 16X0.7=11.2个)。

	广东智铭设计有限公司		工程设计证书	A240056502	设计号	19-00038	
