
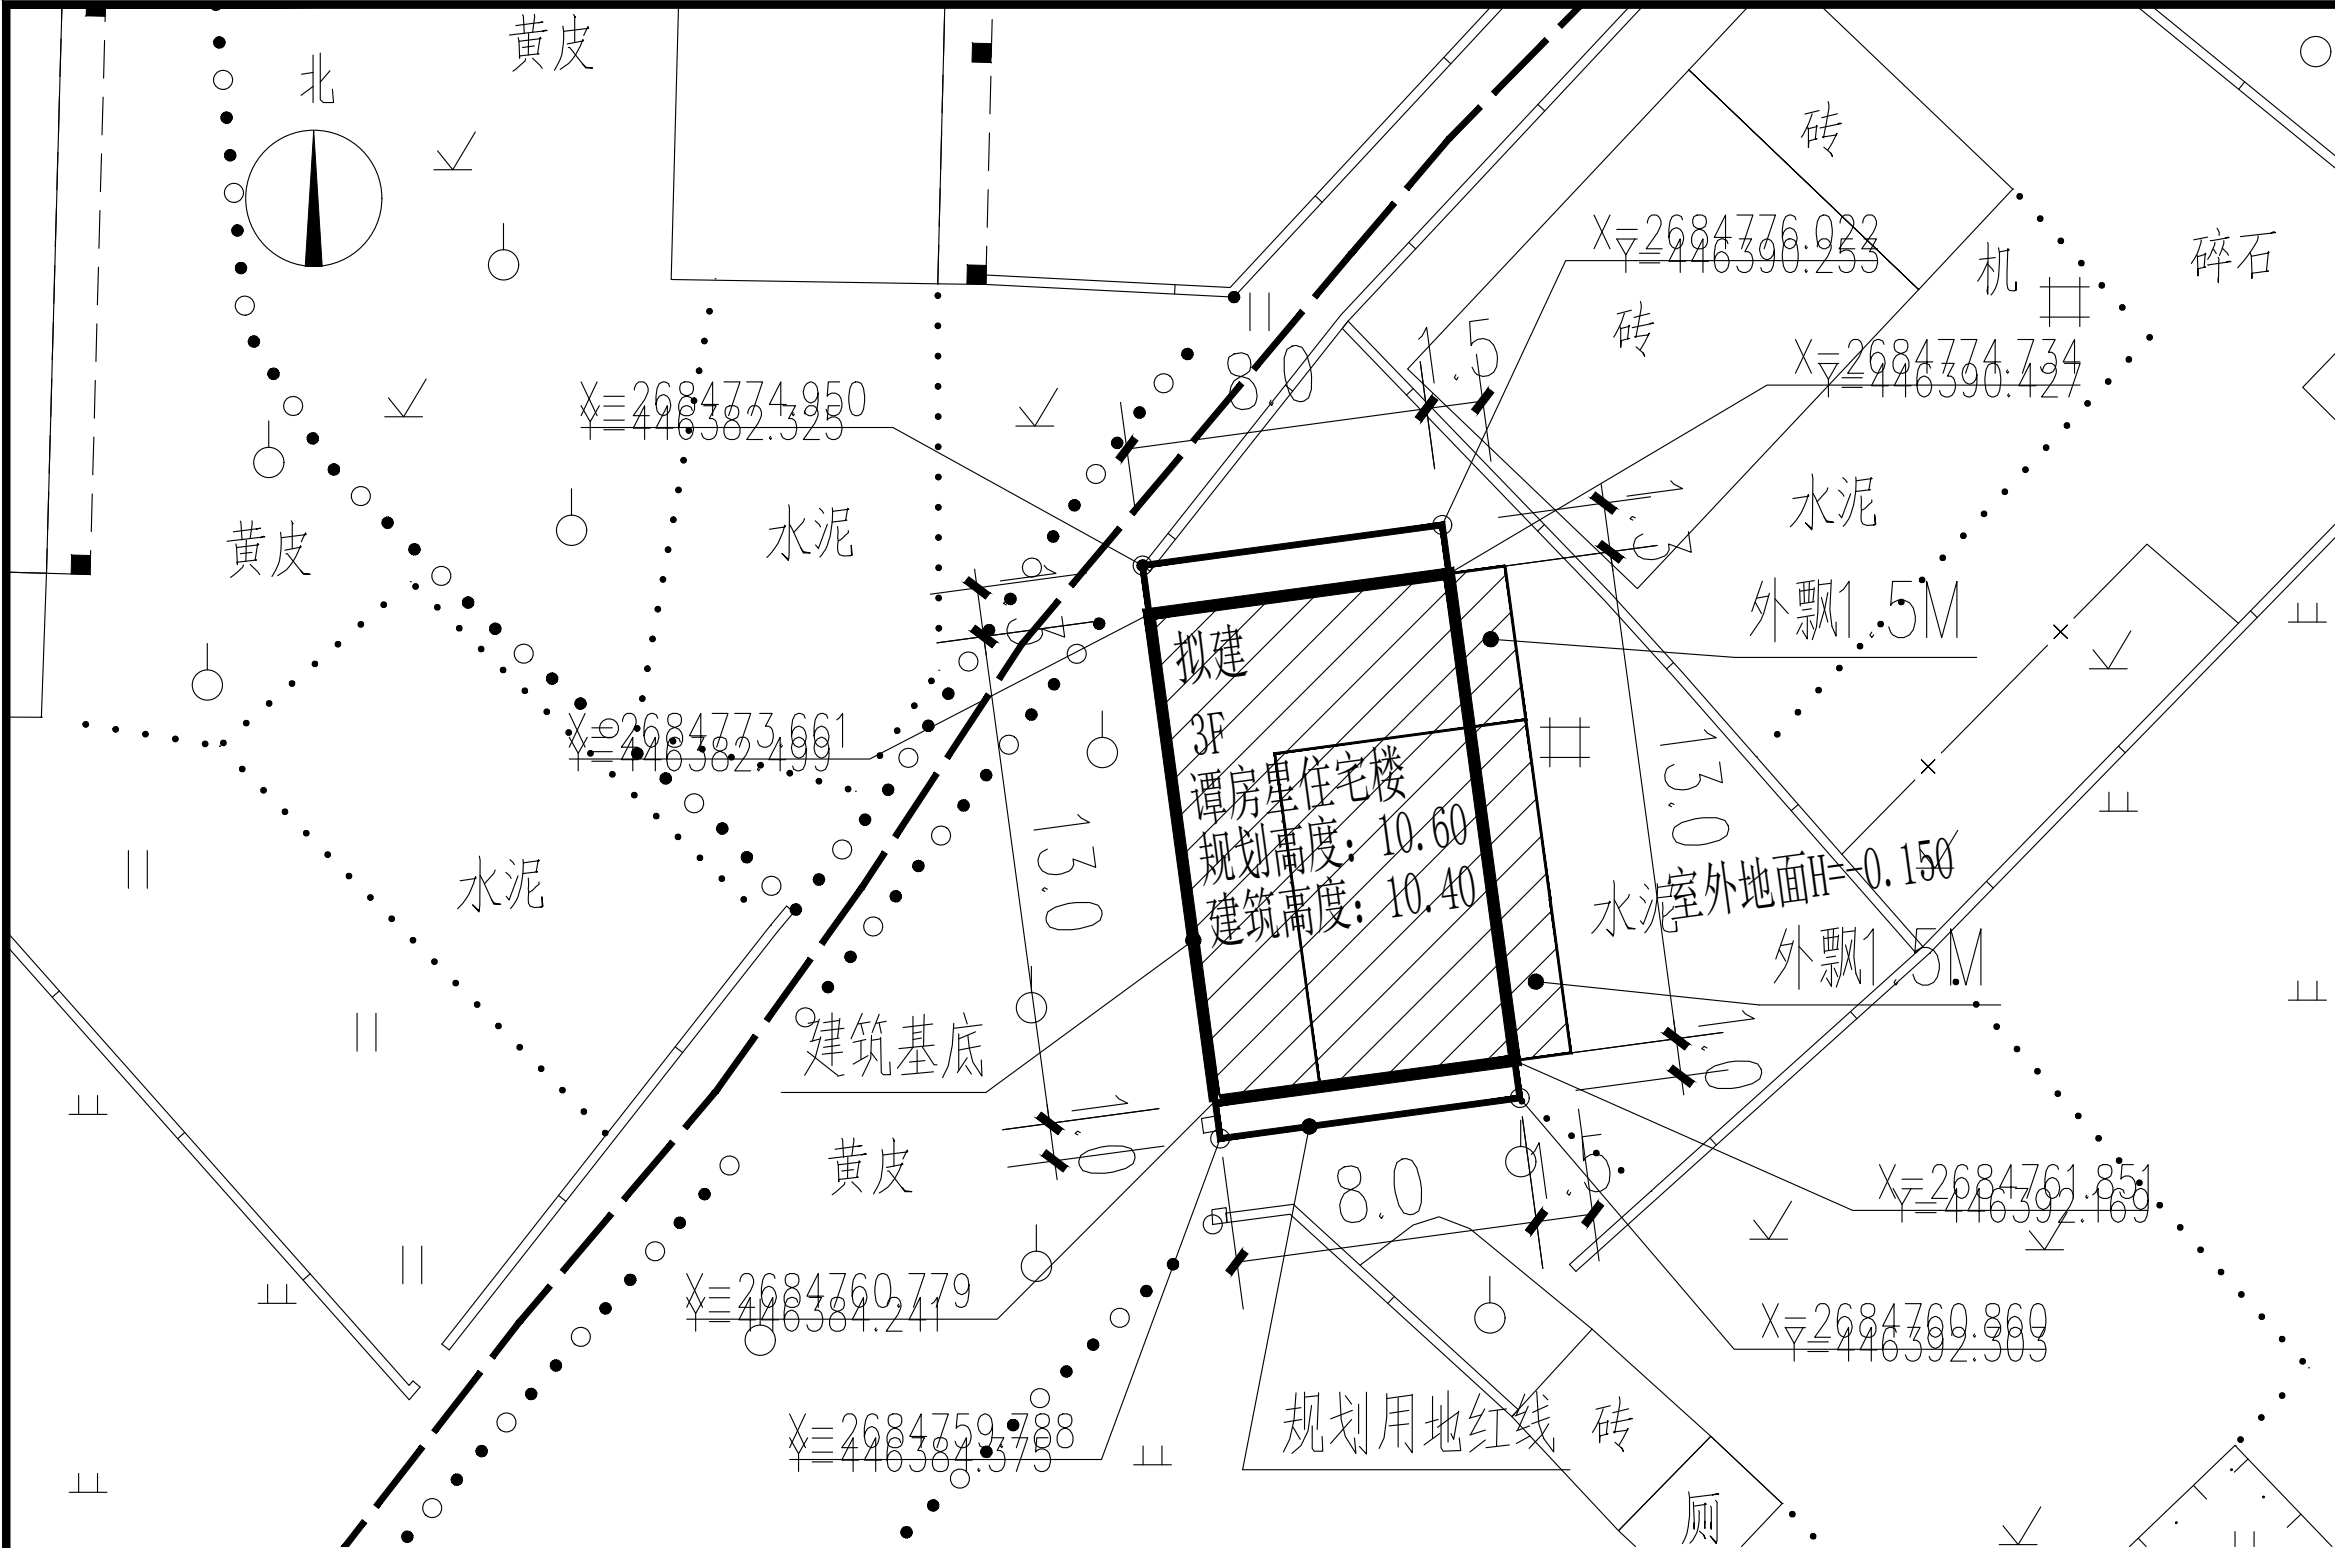


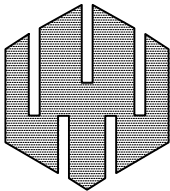

会签栏			
总 图		电 气	
建 筑		给排水	
结 构		暖 通	
本图未加盖设计专用章无效			
 万禹工程设计有限公司 建筑行业（建筑工程）甲级 风景园林工程设计专项乙级 市政行业给水、排水、道路、桥梁工程乙级 城乡规划编制乙级			
职 责	姓 名	签 署	
项目负责	吴小军	吴小军	
专业负责	吴小军	吴小军	
审 定	吴小军	吴小军	
审 核	吴小军	吴小军	
校 对	易志禹	易志禹	
设 计	陆 劲	陆劲	
建设单位	谭房星		
项目名称	谭房星住宅楼		
子项名称			
图 名	规划总平面图		
日 期	2025.07	设计号	
设计阶段	竣工图		
版 次	第一版		
专 业	建 筑		
图 号	JS-12		

序号	项目	数值	备注
1	规划用地面积	122.40m²	
2	总建筑面积	287.62m²	
3	地上总建筑面积	287.62m²	
4	计容建筑面积	287.62m²	
5	建筑基底面积	104.00m²	
6	容积率	2.35	
7	建筑密度	84.97%	

规划总平面图 1:200

- 1、本图标注单位均为米。
- 2、本图采用大地2000坐标系。