


①~④轴立面图 1:100

说明：除了标注外，外墙均为灰色砖面砖墙。

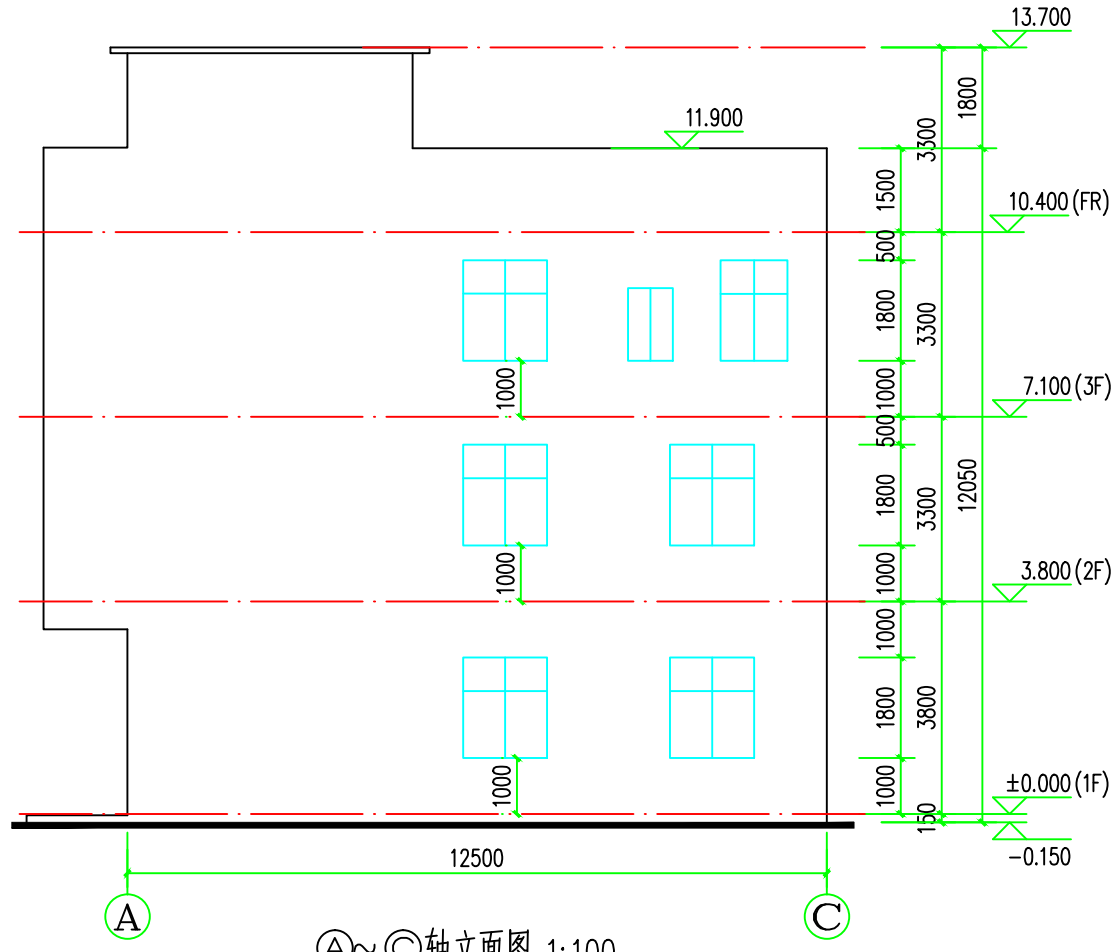

Ⓐ~Ⓒ轴立面图 1:100

说明：除了标注外，外墙均为水泥砂浆外墙。

设计单位

设计单位



皓筠工程设计有限公司

资质等级：建筑行业(建筑工程)乙级

证书编号：A221015593

电话：024-31485866

传真：024-31485866

E-mail: SYSFD@163.com

沈阳市苏家屯区

本图无本院图纸专用章无效

图纸专用章

JOAYSJY PROJECT SEAL

委托单位：

CLIENT

黄金莲、卢家荣

项目名称：

PROJECT NAME

黄金莲、卢家荣住宅楼

图纸名称：

DRAWING TITLE

①~④轴立面图

Ⓐ~Ⓒ轴立面图

职务

姓名

签字

OCCUPATION

NAME

SIGNATURE

经理

邵子春

邵子春

审定人

李戈

李戈

校对人

黄艳

黄艳

项目负责人

李戈

李戈

设计人

肖延影

肖延影

制图人

肖延影

肖延影

设计编号

PROJECT NO.

图别

竣工图

图号

JJ-07

比例

1: 100

日期

2025. 02

版本

01