






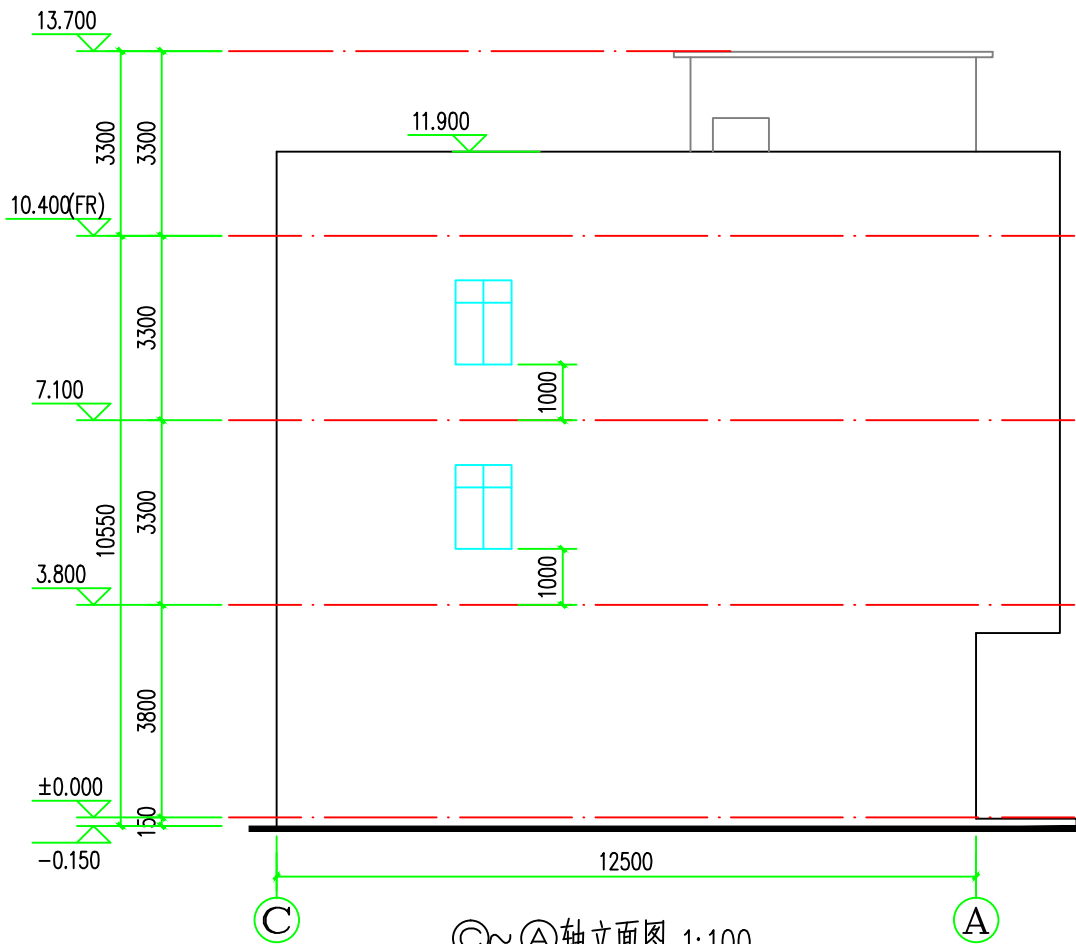


④~①轴立面图 1:100

说明：除了标注外，外墙均为水泥砂浆外墙。




说明：除了标注外，外墙均为水泥砂浆外墙。

设计单位 JIAJIAO-INT		
		
皓筠工程设计有限公司		
资质等级：建筑行业(建筑工程)乙级		
证书编号：A221015593		
电 话：024-31485866		
传 真：024-31485866		
E-mail: SYSFD@163.com		
沈阳市苏家屯区		
本图无本院图纸专用章无效		
图 纸 专 用 章 JIAJIAO PROJECT SEAL		
委托单位： CLIENT		
黄金莲、卢家荣		
项目名称： PROJECT NAME		
黄金莲、卢家荣住宅楼		
图纸名称： DRAWING TITLE		
④~①轴立面图 ③~②轴立面图		
职 务 OCCUPATION	姓 名 NAME	签 字 SIGNATURE
经理	邵子春	
审定人 APPROVED BY	李 戈	
校对人 CHECKED BY	黄 艳	
项目负责人 PROJECT DIRECTOR	李 戈	
设计人 DESIGNED BY	肖延影	
制图人 DRAWN BY	肖延影	
设计编号 PROJECT NO.		
图 别 STATUS	竣工图	
图 号 DRAWING No.	JJ-08	
比 例 SCALE	1: 100	
日 期 DATE	2025. 02	
版 本 REVISION	01	