


平面图说明:

- 除特殊注明外,外墙、分户墙、楼梯间墙均为200厚蒸压加气混凝土砌块(B07级)、内隔墙均为100厚蒸压加气混凝土砌块(B07级)。
- 除特殊注明外,未标注的门后砖垛均为100或居中。
- 消火栓(XHS):测下皮距楼(地)面960。
- 设备专业预留洞口尺寸见各专业施工图,施工时由施工单位与设备专业配合预留。
- 所有窗台高度低于900mm时,内侧均设防护栏杆300mm高,具体详节点大样。
- 除特殊注明的防火门外,户内门窗仅留洞口,具体尺寸详平面图。
- 室内所有外露管道应在灌水试验后,二次装修包管。
- 卫生间、阳台、比相应楼面标高降50mm。
- 女儿墙泛水详参:11ZJ201 11-84
- 雨水管、雨水口做法详参:11ZJ201 37
- 水簸箕做法详参:11ZJ201 37
- 空调孔 KD1做法详 14

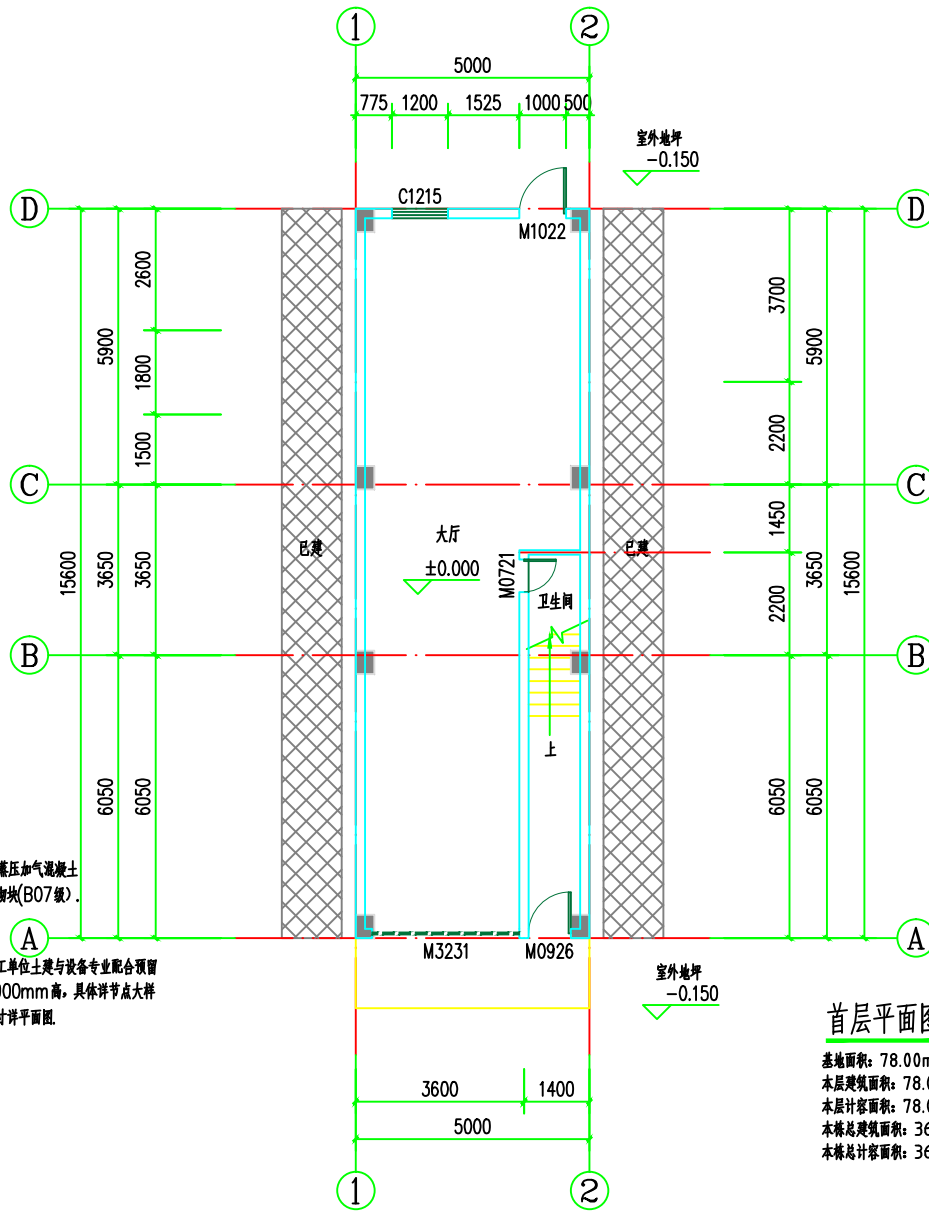

首层平面图 1:100

基地面积: 78.00m²
本层建筑面积: 78.00m²
本层计容面积: 78.00m²
本栋总建筑面积: 367.12m²
本栋总计容面积: 367.12m²

会签栏

总 图		电 气	
建 筑		给排水	
结 构		暖通	

本图未加盖设计专用章无效



禹禹工程设计有限公司

建筑行业(建筑工程)甲级
风景园林工程设计专项乙级
市政行业给水、排水、道路、桥梁工程乙级
城乡规划编制乙级

职 责	姓 名	签 署
项目负责	吴小军	吴小军
专业负责	吴小军	吴小军
审 定	吴小军	吴小军
审 核	吴小军	吴小军
校 对	易志禹	易志禹
设 计	陆 劲	陆 劲

建设单位	刘白兰、茹庙达、茹华宇
项目名称	刘白兰、茹庙达、茹华宇住宅楼
子项名称	
图 名	首层平面图

日 期	2025.03	设计号	
设计阶段	竣工图		
版 次	第一版		
专 业	建 筑		
图 号	JS-04		