



首层平面图 1:100

建筑面积: 40.50平方米  
建筑面积: 40.50平方米  
本层建筑面积: 40.50平方米  
本层计容面积: 14.8.14平方米  
本层总计容面积: 14.8.14平方米

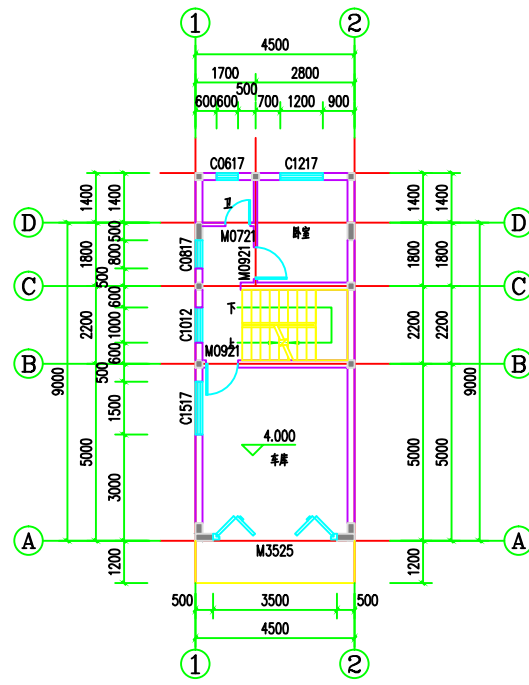

二层平面图 1:100

建筑面积: 46.80平方米  
建筑面积: 46.80平方米  
本层计容面积: 46.80平方米

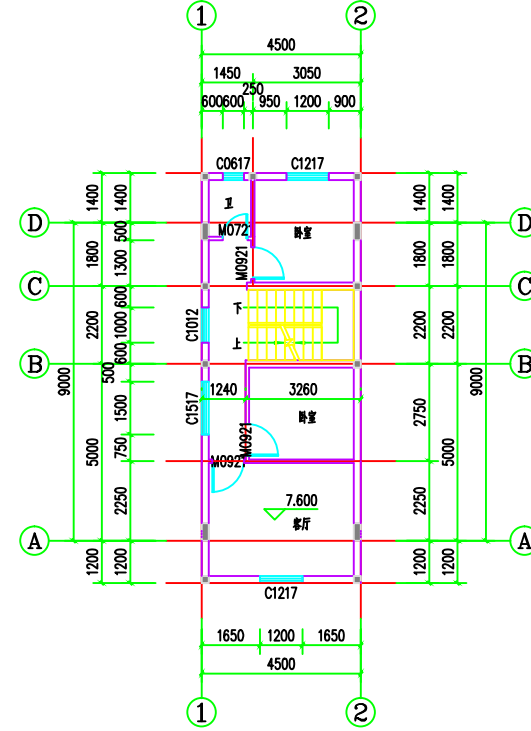

三层平面图 1:100

建筑面积: 52.20平方米  
建筑面积: 52.20平方米  
本层计容面积: 52.20平方米

版权所有，不得复制或传播。  
ALL RIGHTS RESERVED, NOT TO BE REPRODUCED.



卓筑工程设计有限公司

Zhuozhu Engineering Design Co., Ltd.

■ 建筑行业（建筑工程）乙级 A2011000000

单位出图专用章 Stamp of Design Unit

注册执业专用章 Stamp of Registration

设计单位 CLIENT

苏有甜

项目名称 PROJECT NAME

苏有甜住宅楼

图纸名称 TITLE

首层平面图、二层平面图  
三层平面图

设计	郑昌江	审核
校核	郑博文	审核
项目负责	郑昌江	审核
专业负责	郑博文	审核
设计	田惠文	审核
校核	任福亮	审核
设计	任福亮	审核
校核	任福亮	审核

图号 DRAWING NO.

JS-03

图名号 DRAWING NO.

00238322

出图日期 DATE

2025.06

设计阶段

竣工图

比例 SCALE

1:100

备注 REMARKS

无