


①-③轴立面图 1:100

注:除特殊注明外,肉色马赛克外墙砖

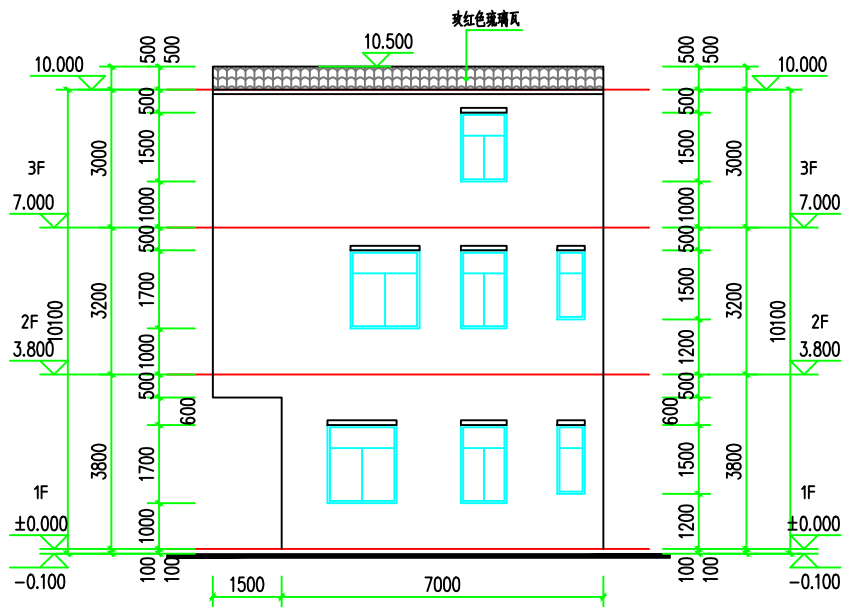

③-①轴立面图 1:100

注:除特殊注明外,水泥砂浆抹面外墙



中城恒业设计集团有限公司  
ZHONGCHENG HENGYE DESIGN GROUP CO., LTD.

资质证书编号: A352012676

市政行业乙级；电力行业（变电工程、新能源发电、送电工程）专业乙级；公路行业（公路）专业两级；农林行业（农业综合开发生态工程）专业乙级；水利行业四级；建筑行业乙级；风景园林工程设计专项乙级；环境工程（固体废物处理处置工程、水污染防治工程）专业乙级。


图纸专用章:

注册师执业章：

工程名称:

罗亚秀住宅楼

子项名称:

建设单位:

罗亚秀

审 定	刘庆山	签字
工程负责人	陈博	签字
专业负责人	陈博	签字
审 核	陈博	签字
校 对	刘云孟	签字
设 计	陈博	签字

图 名:	
------	--

①—③轴立面图

③—①轴立面图

项目编号	ZCQY2025-006	设计阶段	竣工图
图别	建筑	日期	
图号	JS-05		2025.04
版本	第 1 版		