




英德市九龙镇调入地块土地利用规划图（调整前）

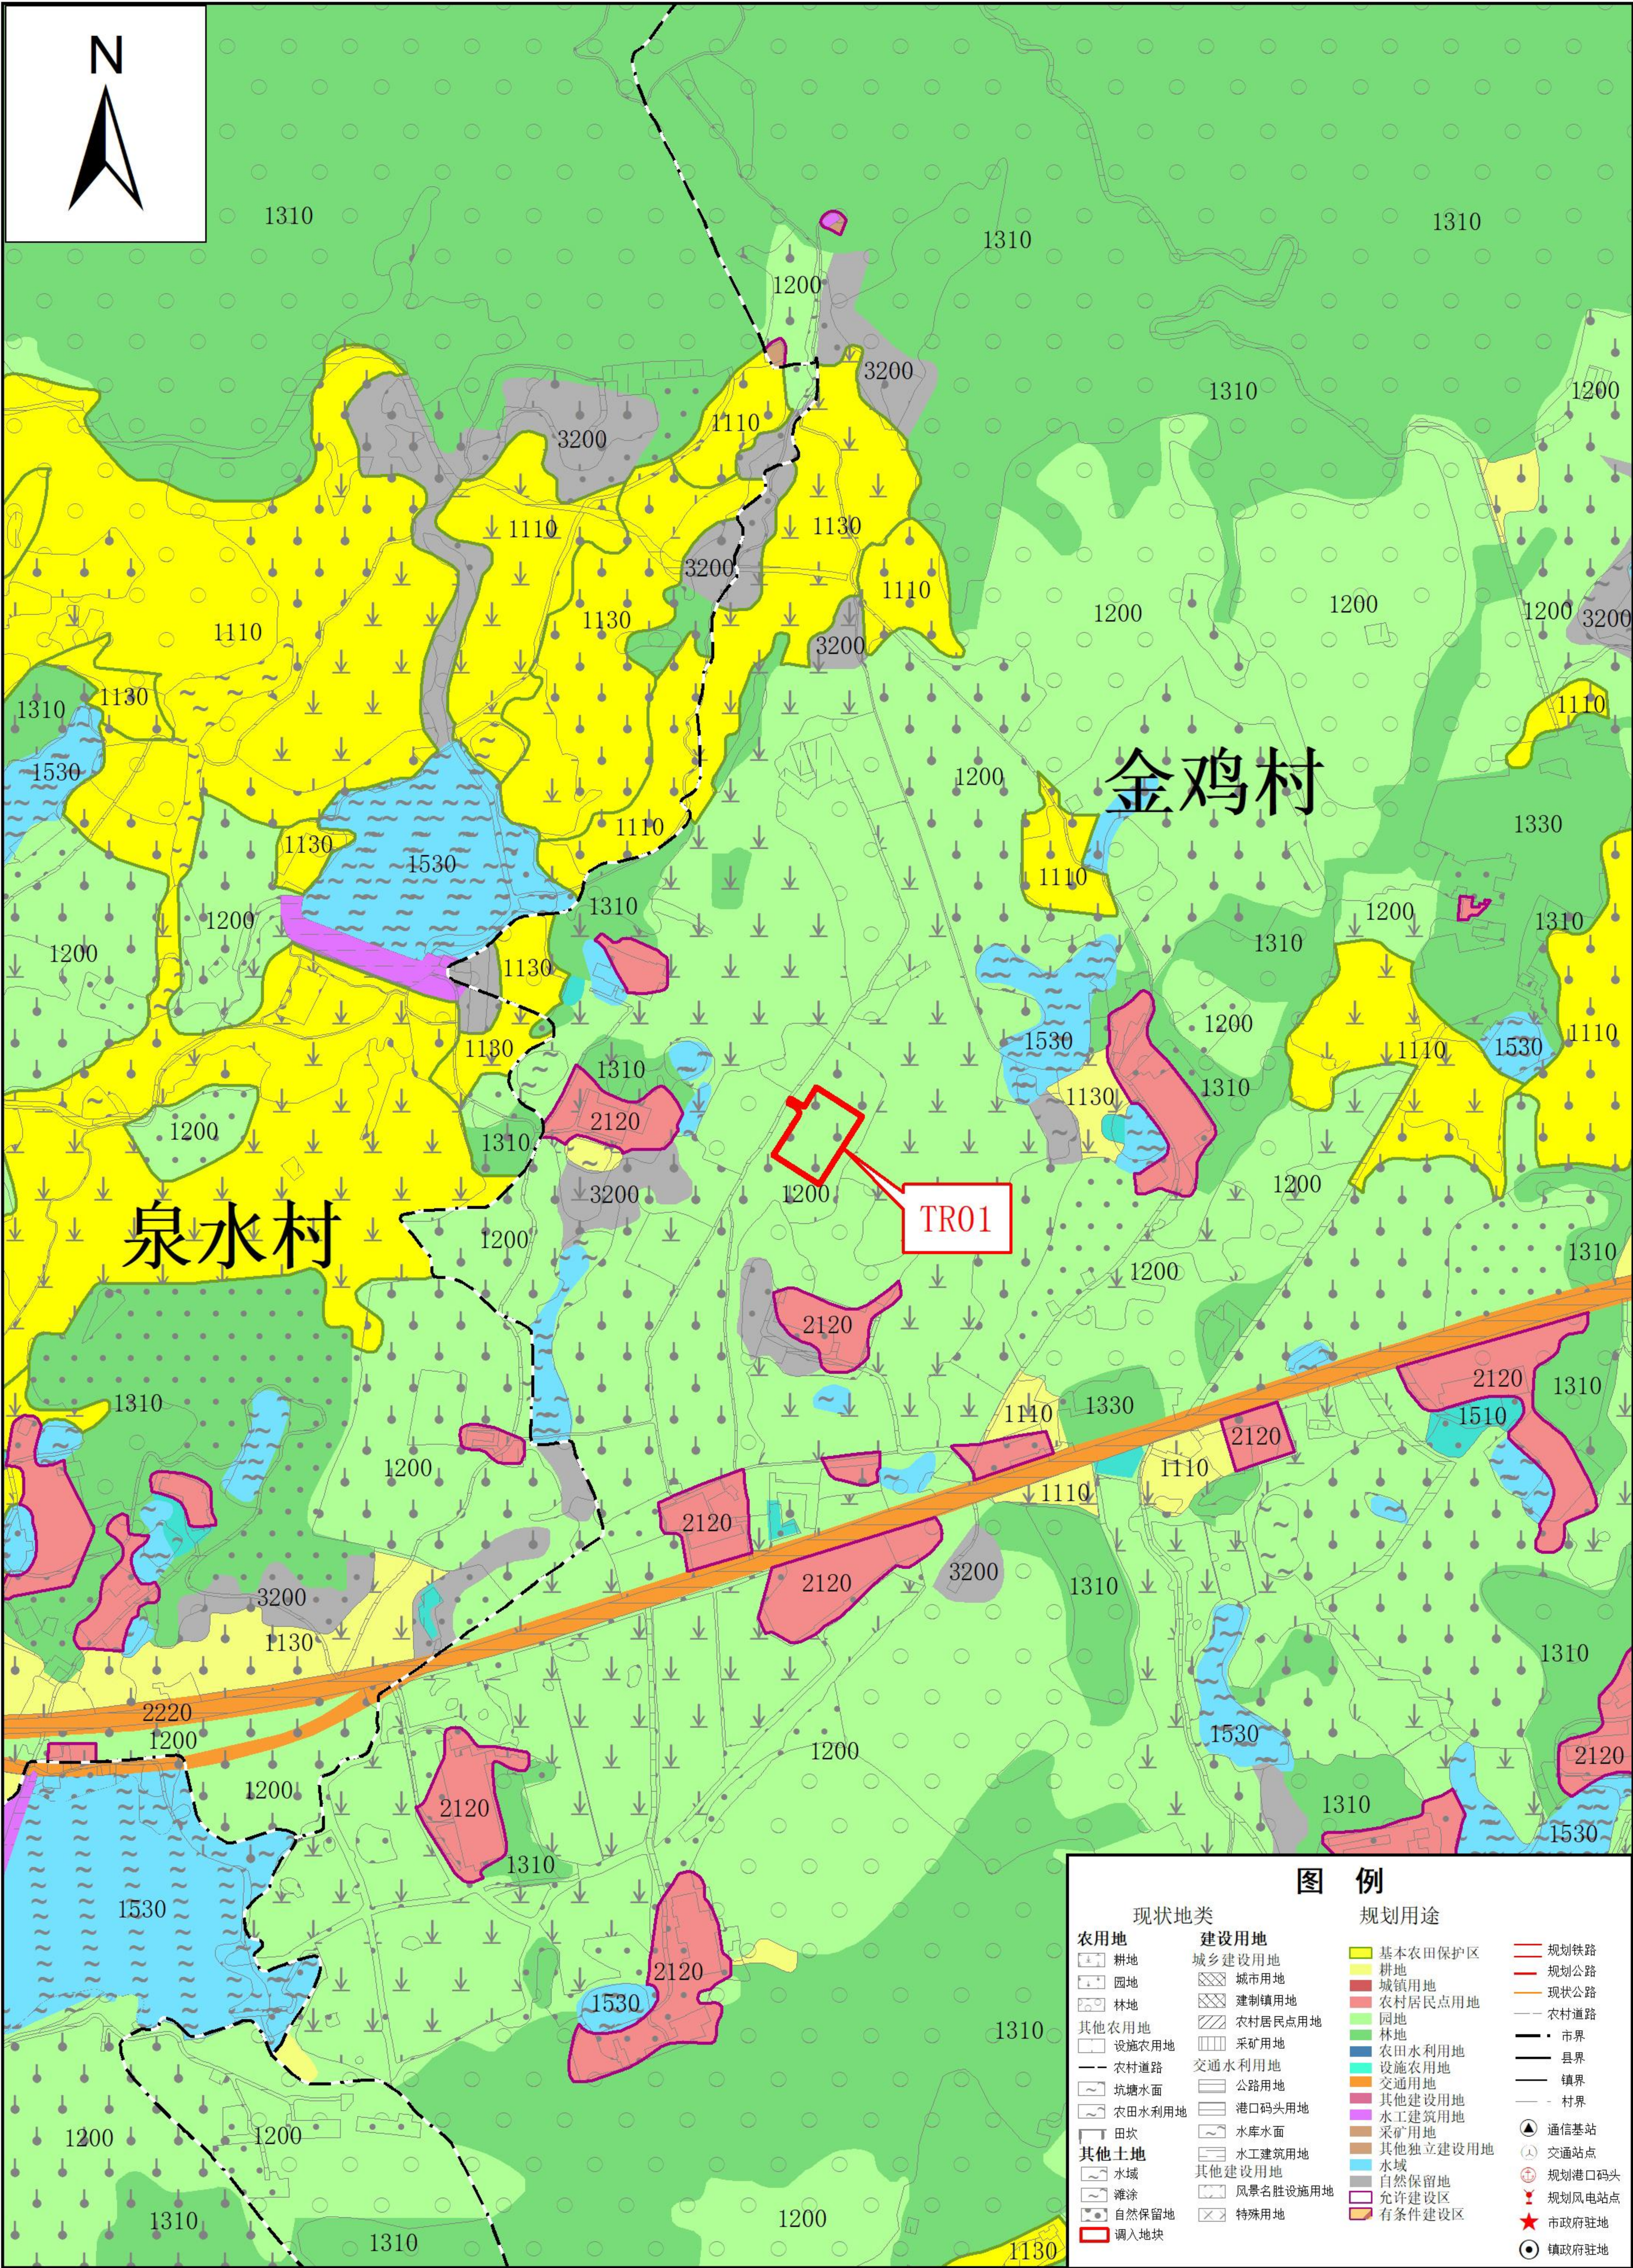

英德市九龙镇调入地块土地利用规划图（调整后）

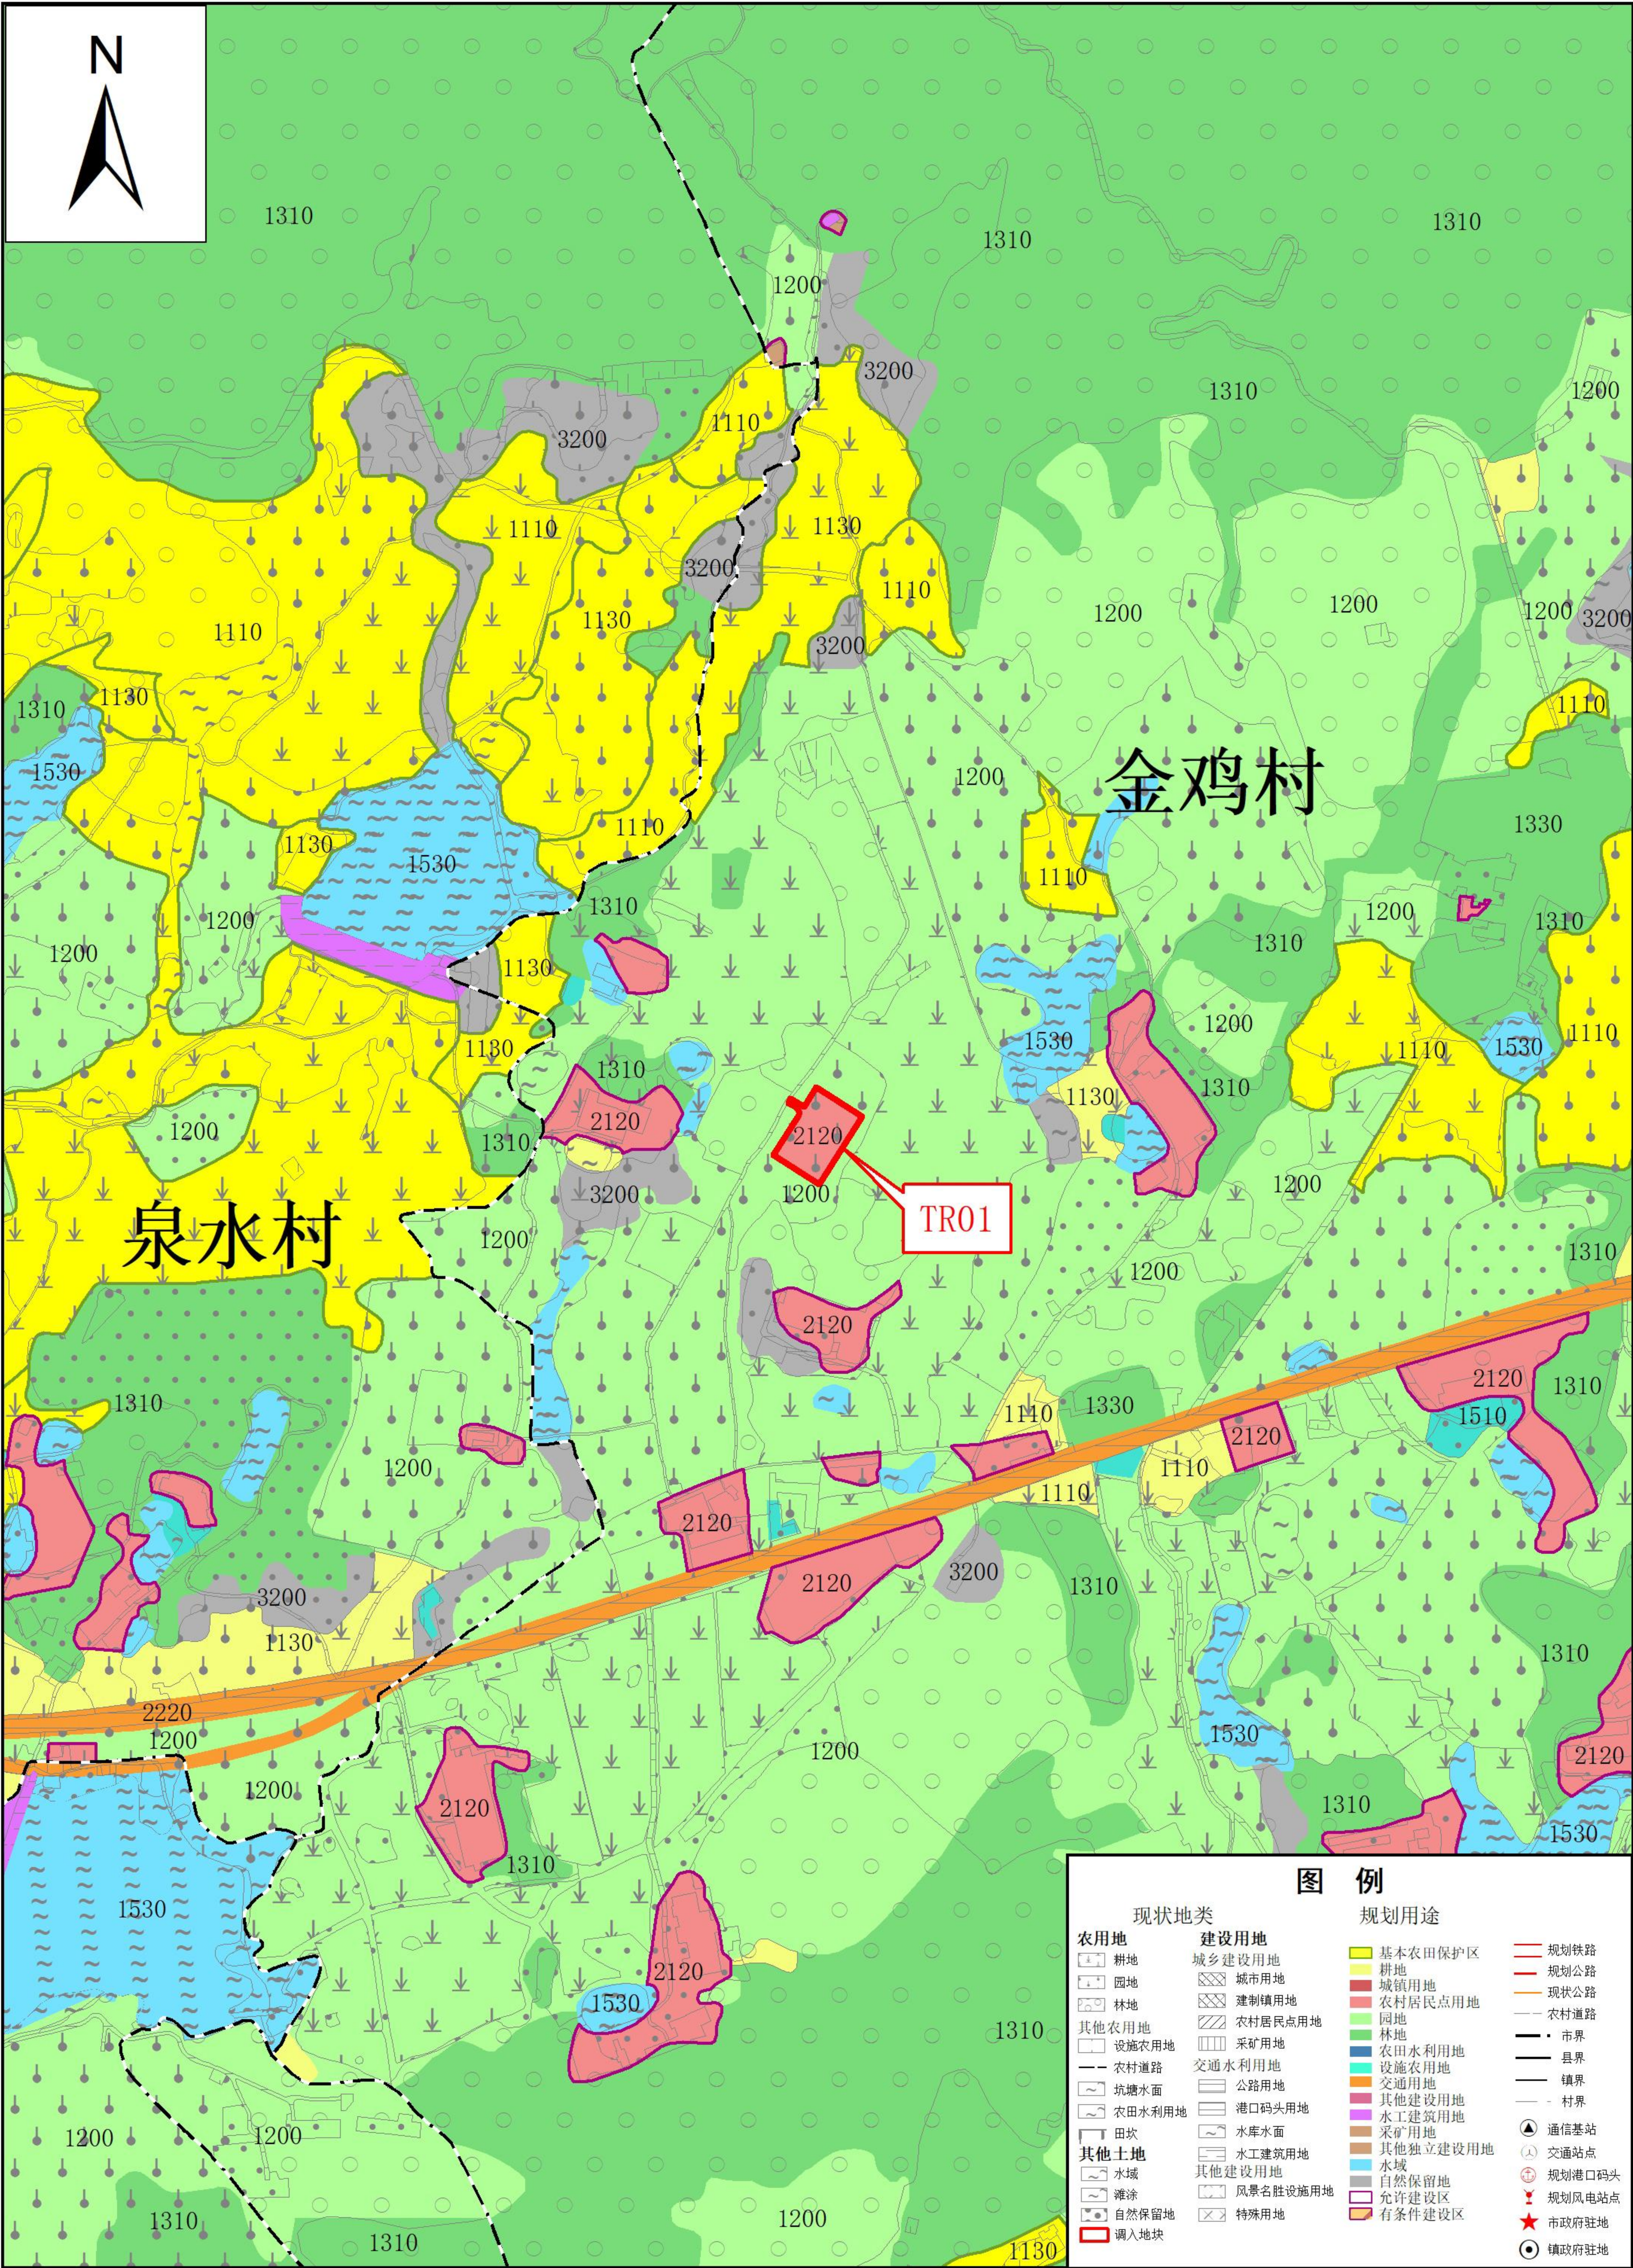

英德市九龙镇调出地块土地利用规划图（调整前）

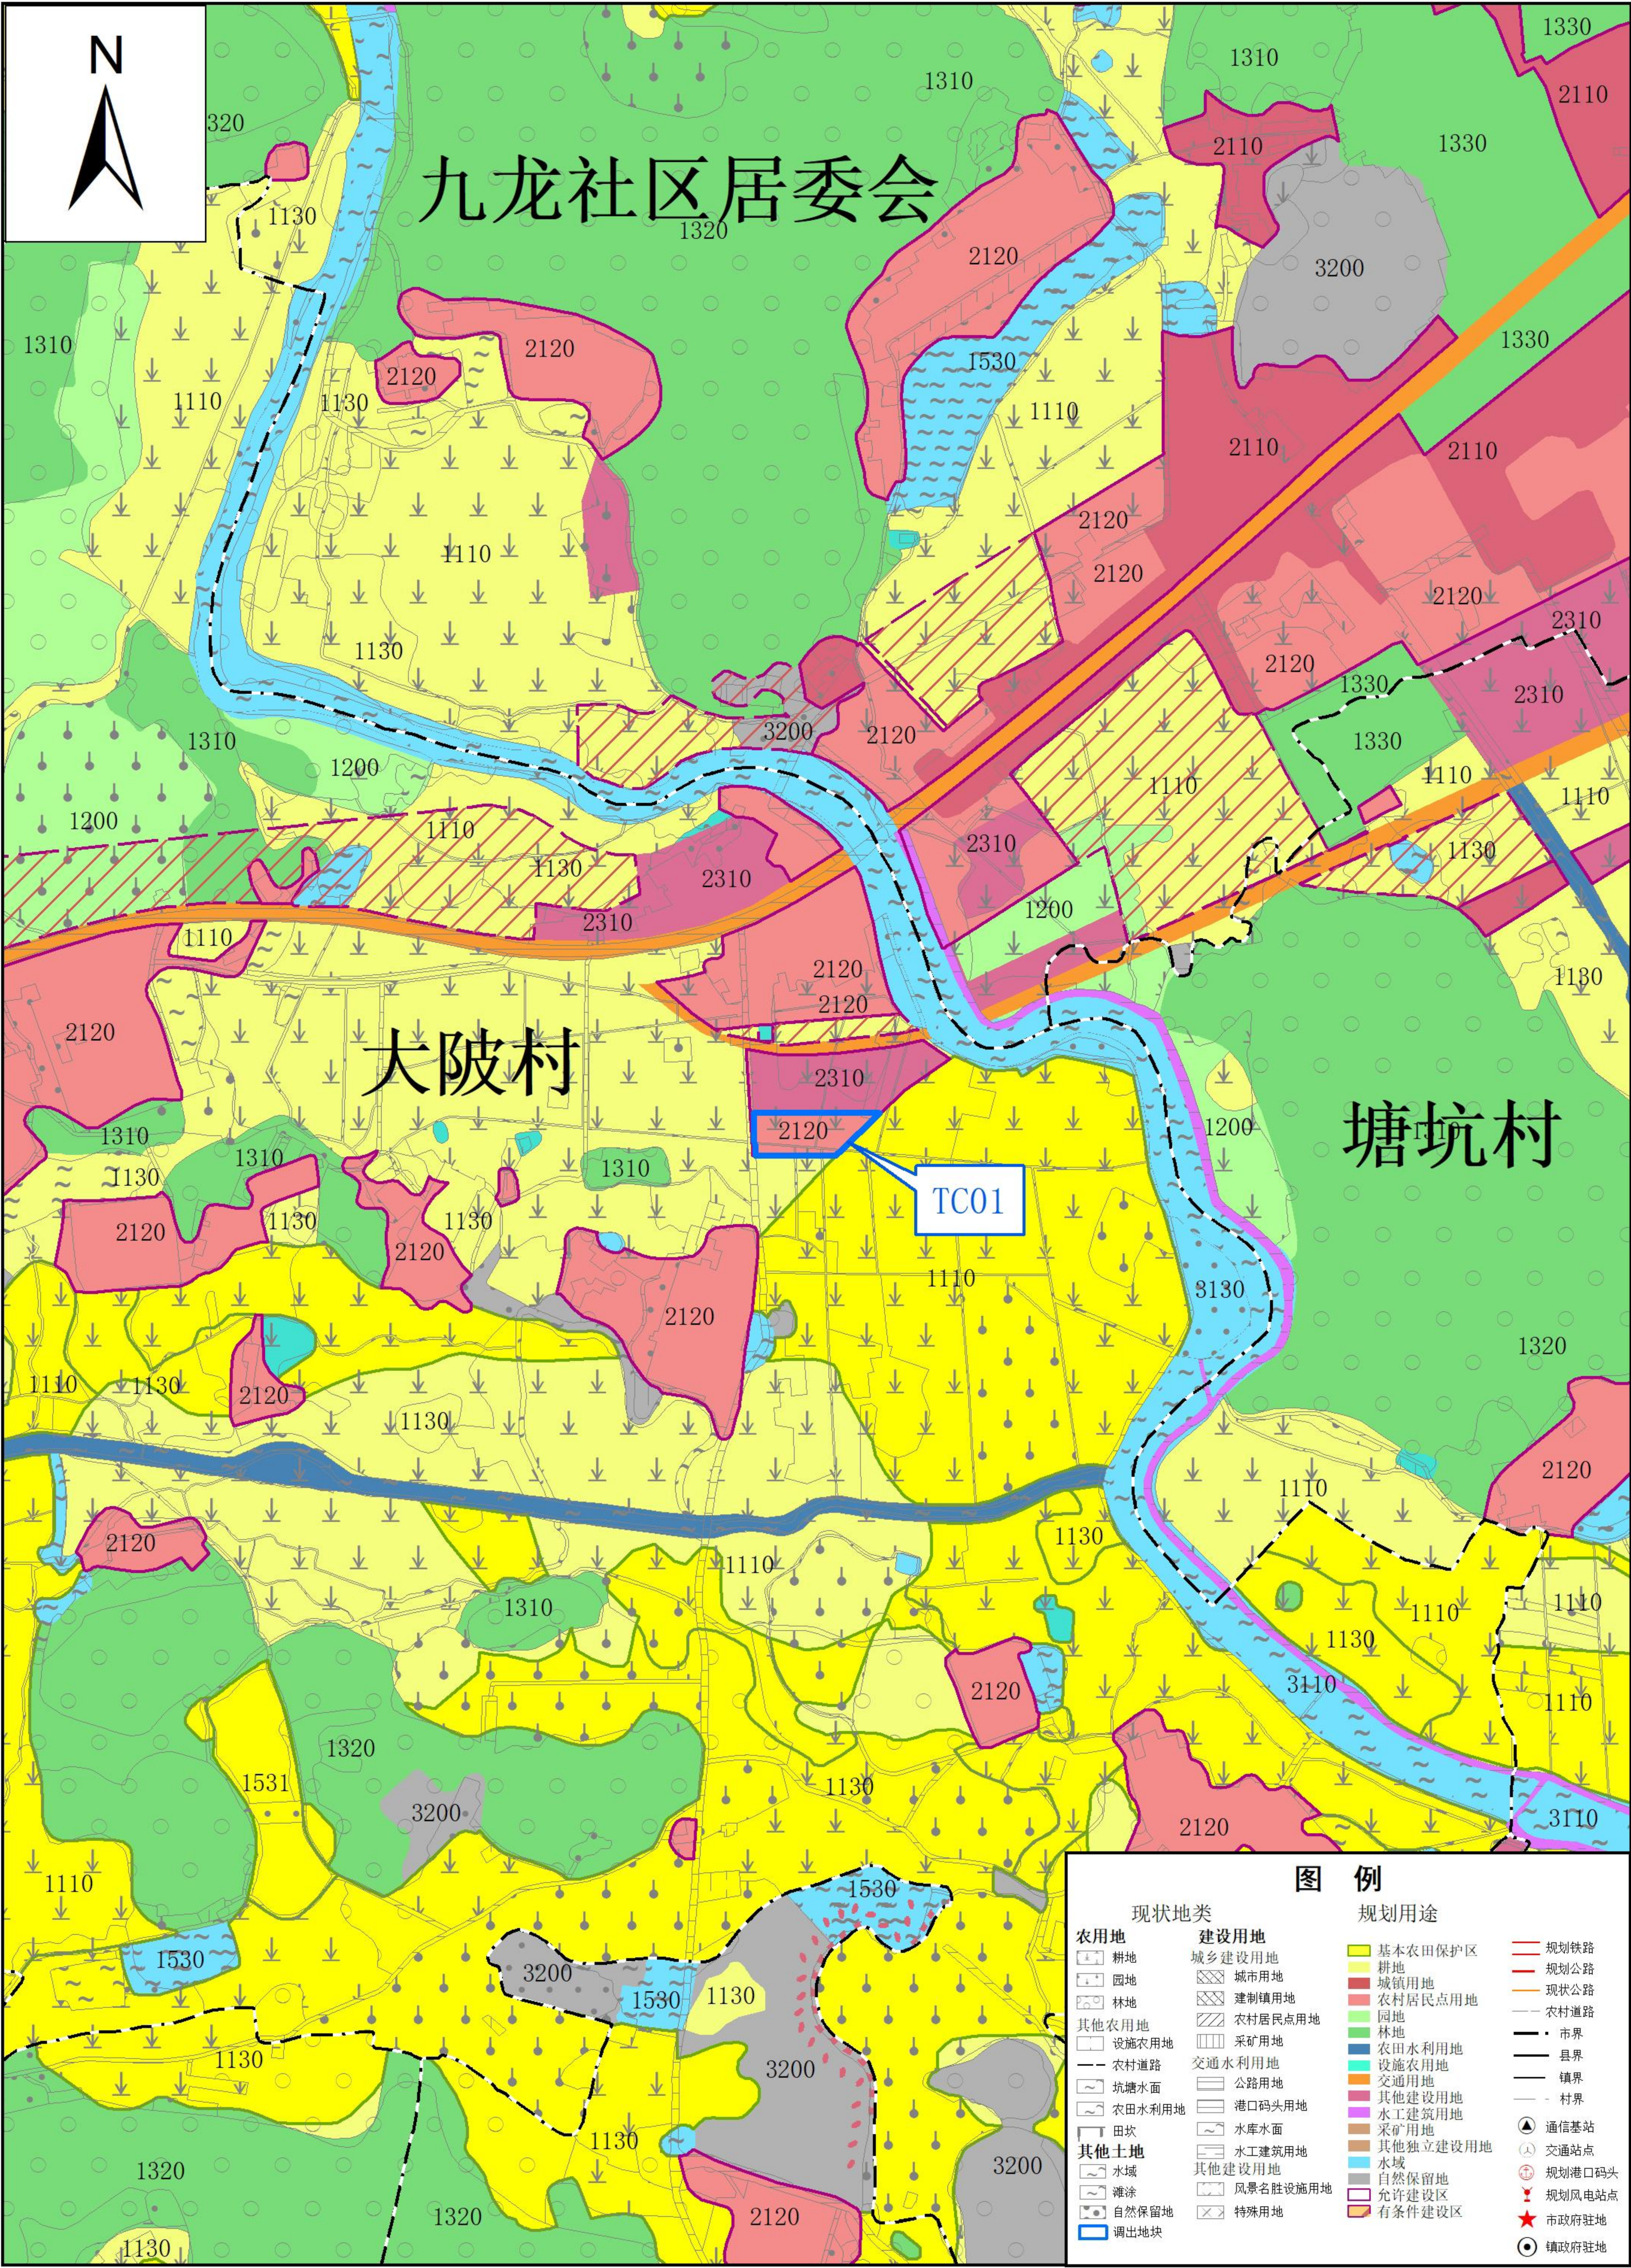

英德市九龙镇调出地块土地利用规划图（调整后）

