



屋面层平面图 1:100



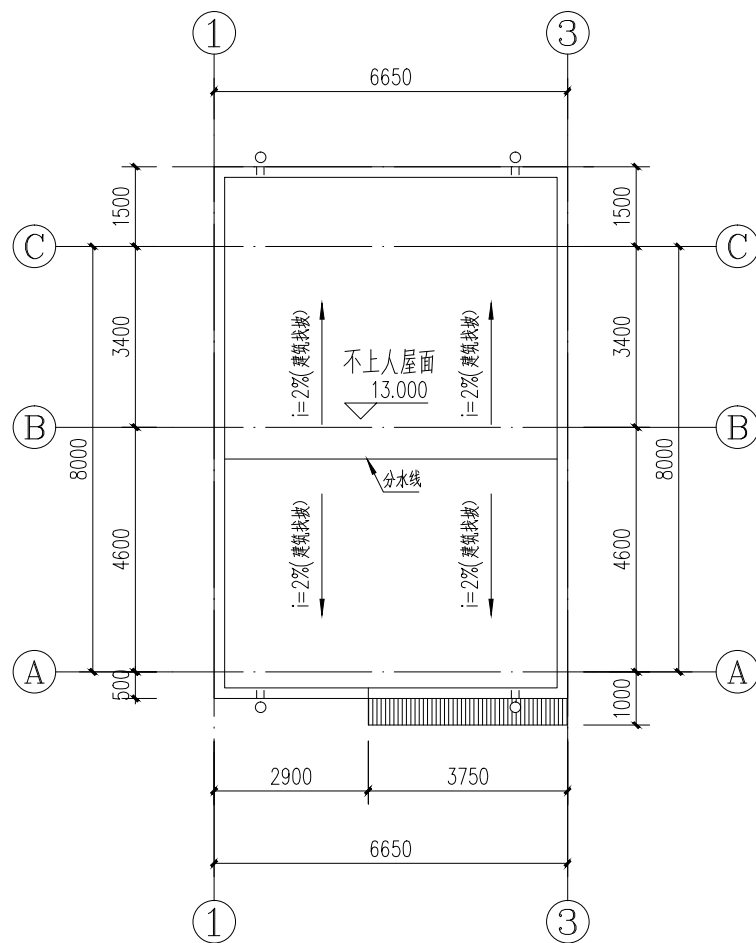

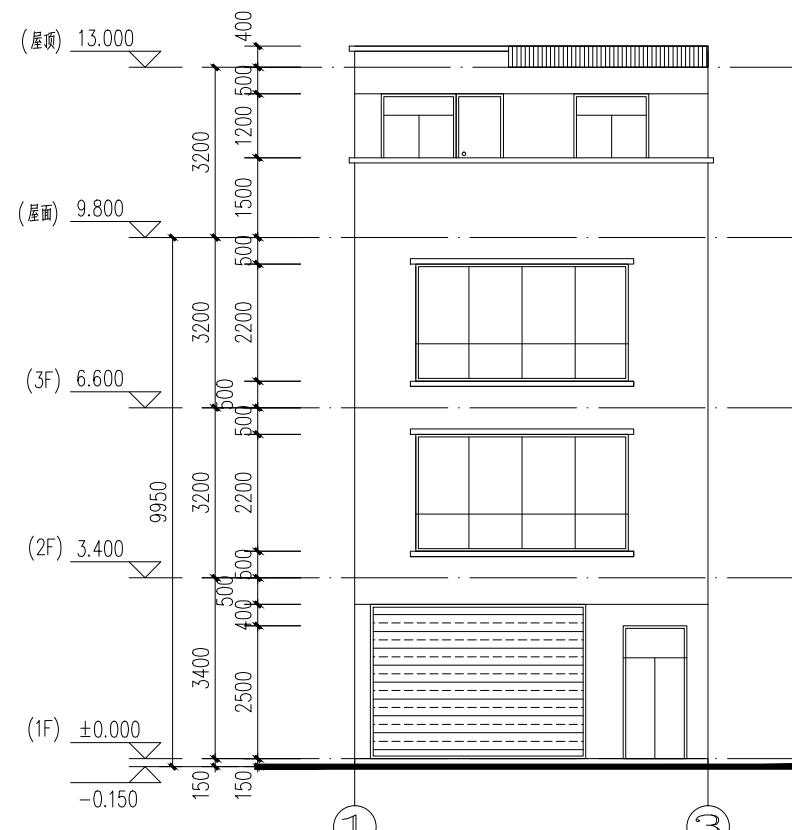


本层建筑面积: 63.17m²



屋顶层平面图 1:100



①-③轴立面图 1:100

 <div>广东智铭设计有限公司 Guangdong Zhiming Design Co., Ltd.</div>	建设单位			胡海英		设计号	YD-	
	工程名称			胡海英住宅楼		设计阶段	竣工图	
	子项名称					专 业	建 施	
审 定	陈玉林	 项目负责人	聂 红		屋面层平面图 屋顶层平面图 ①-③轴立面图	图 号	JS-04	
审 核	聂 红	 校 核	赖洪升			比 例	1:100	版本 1
专业负责人	聂 红	 设 计	余世霖			日 期	2023.05	