



首层平面图 1:100

本层建筑面积: 53.20m²
总建筑面积: 262.67m²

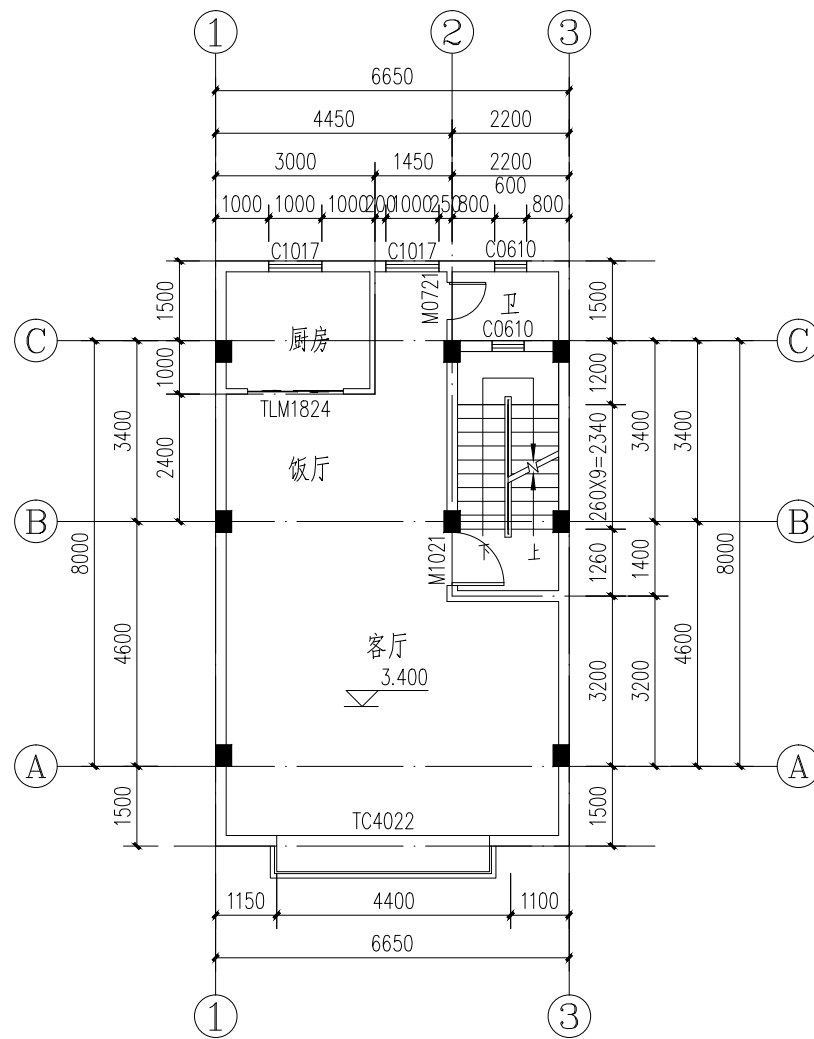


二层平面图 1:100

本层建筑面积: 73.15m²

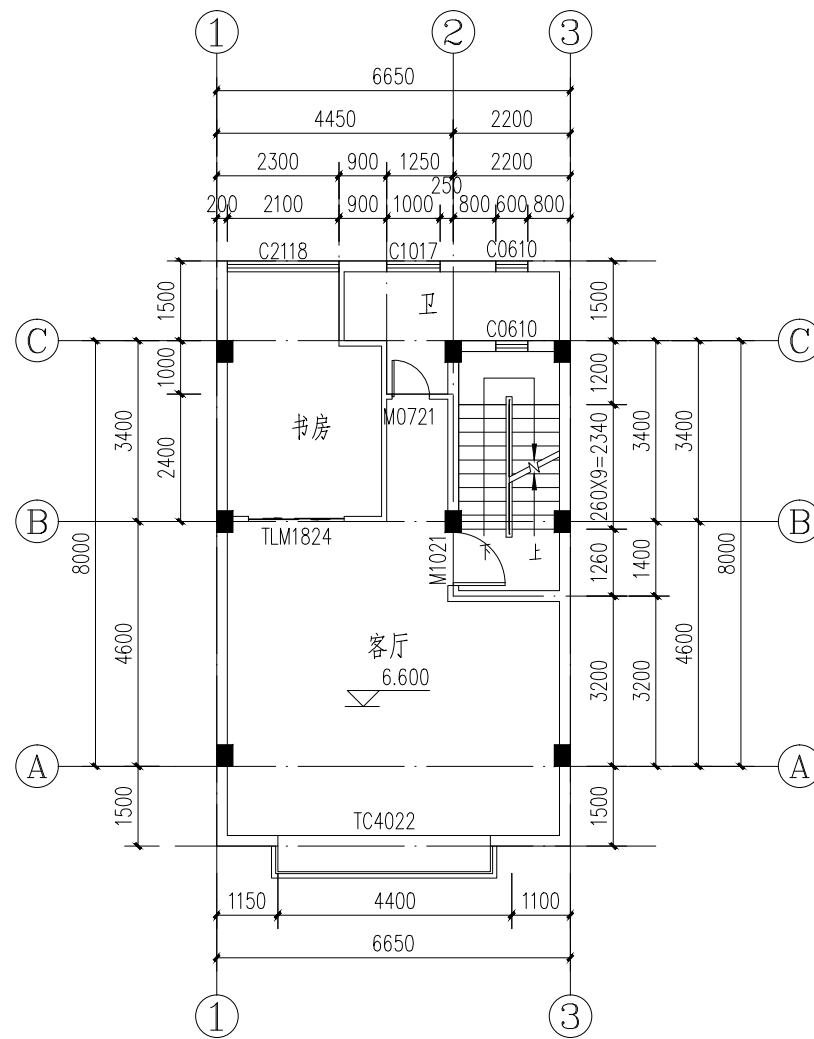

三层平面图 1:100

本层建筑面积: 73.15m²

 广东智铭设计有限公司 Guangdong Zhiming Design Co., Ltd.	建设单位		胡海英		设计号	YD-
	工程名称		胡海英住宅楼		设计阶段	竣工图
	子项名称				专业	建 施
审 定	陈玉林	项目负责人	聂 红		图 号	JS-03
审 核	聂 红	校 核	赖洪升		比 例	1:100 版本 1
专业负责人	聂 红	设 计	余世霖		日 期	2023.05